

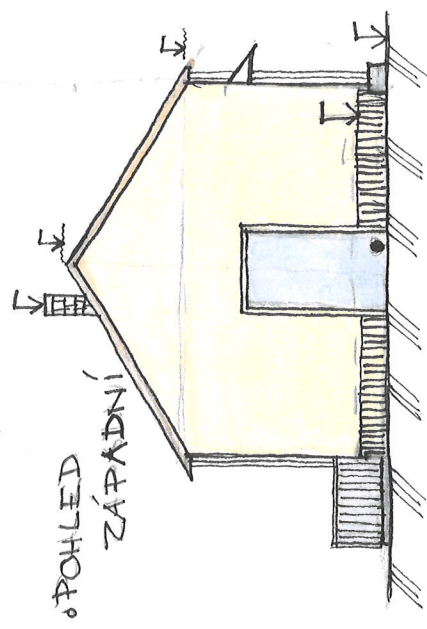
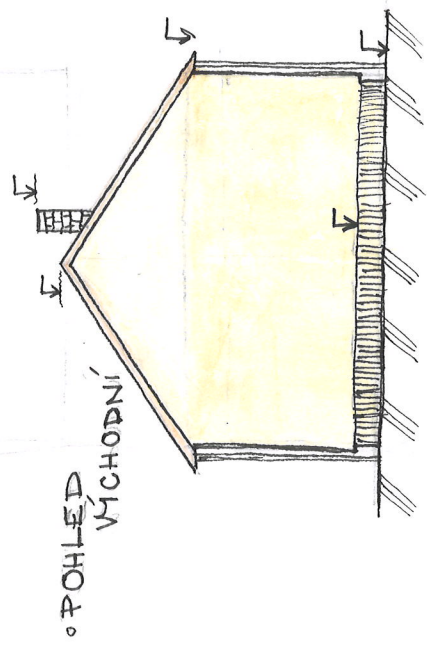



◦ PŮDORYS

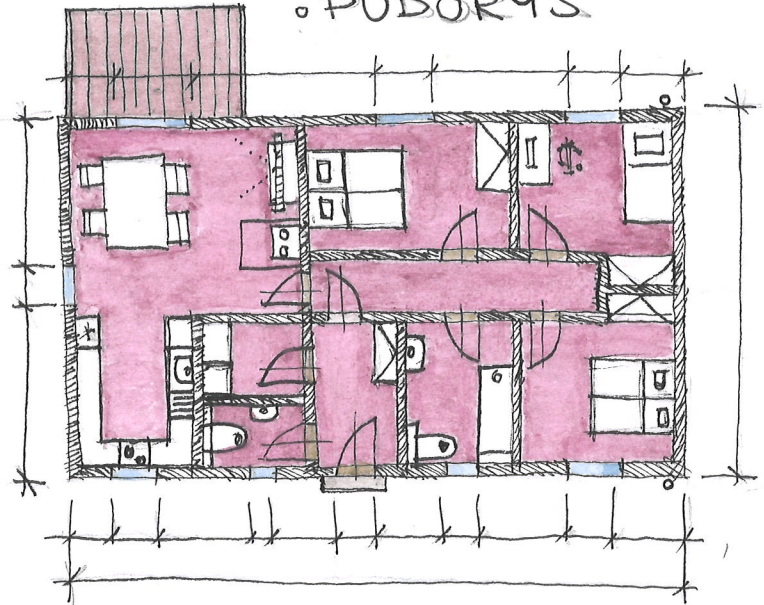

◦ POHLED JIŽNÍ

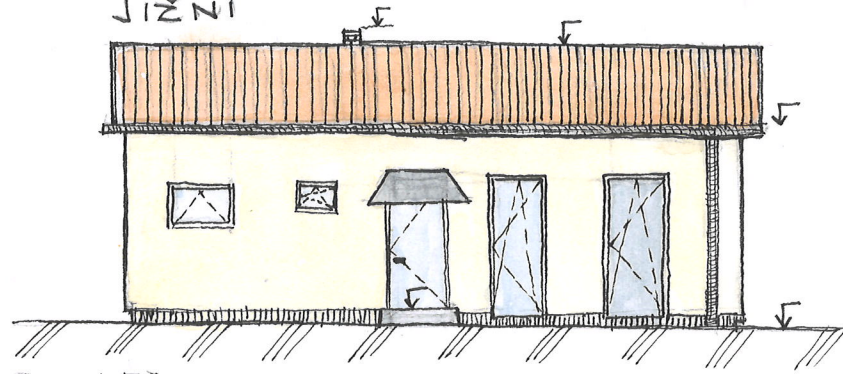


◦ POHLED SEVERNÍ

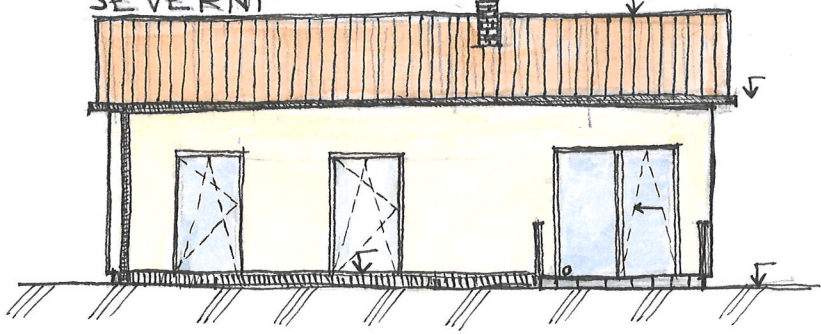


◦ PERSPEKTIVA



Tato dokumentace je duševním vlastnictvím pana – Oliver LADRA

STUPĚŇ: DOKUMENTACE SKUTEČNÉHO PROVEDENÍ STAVBY	
Č. ZAKÁZKY: 2023-001	PARÉ:
DATUM: 01/2023	
MĚŘÍTKO:	
FORMÁT:	
GENERÁLNÍ PROJEKTANT (GP)	
	<small>Česká zemědělská univerzita v Praze Tel. ústředna: +420 224 381 111</small>
Oliver LADRA	Česká zemědělská univerzita v Praze, Kamýcká 129 165 00 Praha – Suchbát, TEL: +420 224 381 111
ZODPOVĚDNÁ OSOBA GP Oliver LADRA	Česká zemědělská univerzita v Praze, Kamýcká 129 165 00 Praha – Suchbát, TEL: +420 224 381 111
VEDOUcí PROJEKTANT ČÁSTI Oliver LADRA	Česká zemědělská univerzita v Praze, Kamýcká 129 165 00 Praha – Suchbát, TEL: +420 224 381 111
VYPRACOVAL Oliver LADRA	Česká zemědělská univerzita v Praze, Kamýcká 129 165 00 Praha – Suchbát, TEL: +420 224 381 111
INVESTOR:	Bc. Patrik Ort a Bc. Gabriela Ort Černuc č.p. 47, 273 23 Černuc
STAVBA:	RD Račice vč. připojení, oplocení a zpevněných ploch parc.č. 619/34, k.ú. Račice u Štětí
ČÁST DOKUMENTACE:	Č. ČÁSTI:
NÁZEV VÝKRESU:	Č. VÝKRESU:

Tato dokumentace je duševním vlastnictvím pana - Oliver LADRA

STUPĚŇ: DOKUMENTACE SKUTEČNÉHO PROVEDENÍ STAVBY	
Č. ZAKÁZKY: 2023-001	PARÉ:
DATUM: 01/2023	
MĚŘÍTKO:	
FORMÁT:	
GENERÁLNÍ PROJEKTANT (GP)	 <small>Česká zemědělská univerzita v Praze Tel. ústředna: +420 224 381 111</small>
Oliver LADRA	Česká zemědělská univerzita v Praze, Kamýcká 129 165 00 Praha - Suchbát, TEL: +420 224 381 111
ZODPOVĚDNÁ OSOBA GP	Česká zemědělská univerzita v Praze, Kamýcká 129 165 00 Praha - Suchbát, TEL: +420 224 381 111
Oliver LADRA	
VEDOUcí PROJEKTANT ČÁSTI	Česká zemědělská univerzita v Praze, Kamýcká 129 165 00 Praha - Suchbát, TEL: +420 224 381 111
Oliver LADRA	
VYPRACOVAL	Česká zemědělská univerzita v Praze, Kamýcká 129 165 00 Praha - Suchbát, TEL: +420 224 381 111
Oliver LADRA	
INVESTOR:	Bc. Patrik Ort a Bc. Gabriela Ort Černuc č.p. 47, 273 23 Černuc
STAVBA:	RD Račice vč. připojení, oplocení a zpevněných ploch parc.č. 619/34, k.ú. Račice u Štětí
ČÁST DOKUMENTACE:	Č. ČÁSTI:
SITUACE STAVBY	C.
NÁZEV VÝKRESU:	Č. VÝKRESU:



Tato dokumentace je duševním vlastnictvím pana – Oliver LADRA

STUPEŇ: DOKUMENTACE SKUTEČNÉHO PROVEDENÍ STAVBY

Č. ZAKÁZKY: 2023-001	PARÉ:
DATUM: 01/2023	
MĚŘITKO: 1:1000	
FORMÁT: 2xA4	
GENERÁLNÍ PROJEKTANT (GP)	



Česká zemědělská univerzita v Praze
Tel. Garážová +420 224 381 111

Oliver LADRA	Česká zemědělská univerzita v Praze, Kamýcká 129 165 00 Praha – Suchbát, TEL: +420 224 381 111
ZODPOVĚDNÁ OSOBA GP Oliver LADRA	Česká zemědělská univerzita v Praze, Kamýcká 129 165 00 Praha – Suchbát, TEL: +420 224 381 111
VEDOUcí PROJEKTANT ČÁSTI Oliver LADRA	Česká zemědělská univerzita v Praze, Kamýcká 129 165 00 Praha – Suchbát, TEL: +420 224 381 111
VYPRACOVAL Oliver LADRA	Česká zemědělská univerzita v Praze, Kamýcká 129 165 00 Praha – Suchbát, TEL: +420 224 381 111

INVESTOR: Bc. Patrik Ort a Bc. Gabriela Ort
Černuc č.p. 47, 273 23 Černuc


STAVBA: **RD Račice**
vč. připojení, oplocení a zpevněných ploch
parc.č. 619/34, k.ú. Račice u Stětí

ČÁST DOKUMENTACE: **SITUAČNÍ VÝKRESY** Č. ČÁSTI: **C.**

NÁZEV VÝKRESU: **SITUAČNÍ VÝKRES ŠIRŠÍCH VZTAHŮ** Č. VÝKRESU: **C.1**

uliceno: 01.04.2023 23:26 formát: k:420, v:297 list: 02.04.2023 08:06


C:\Users\jovana\Desktop\3-04-DUR-05P\C-stavba\jovana\list_01n1_rzdby.dwg

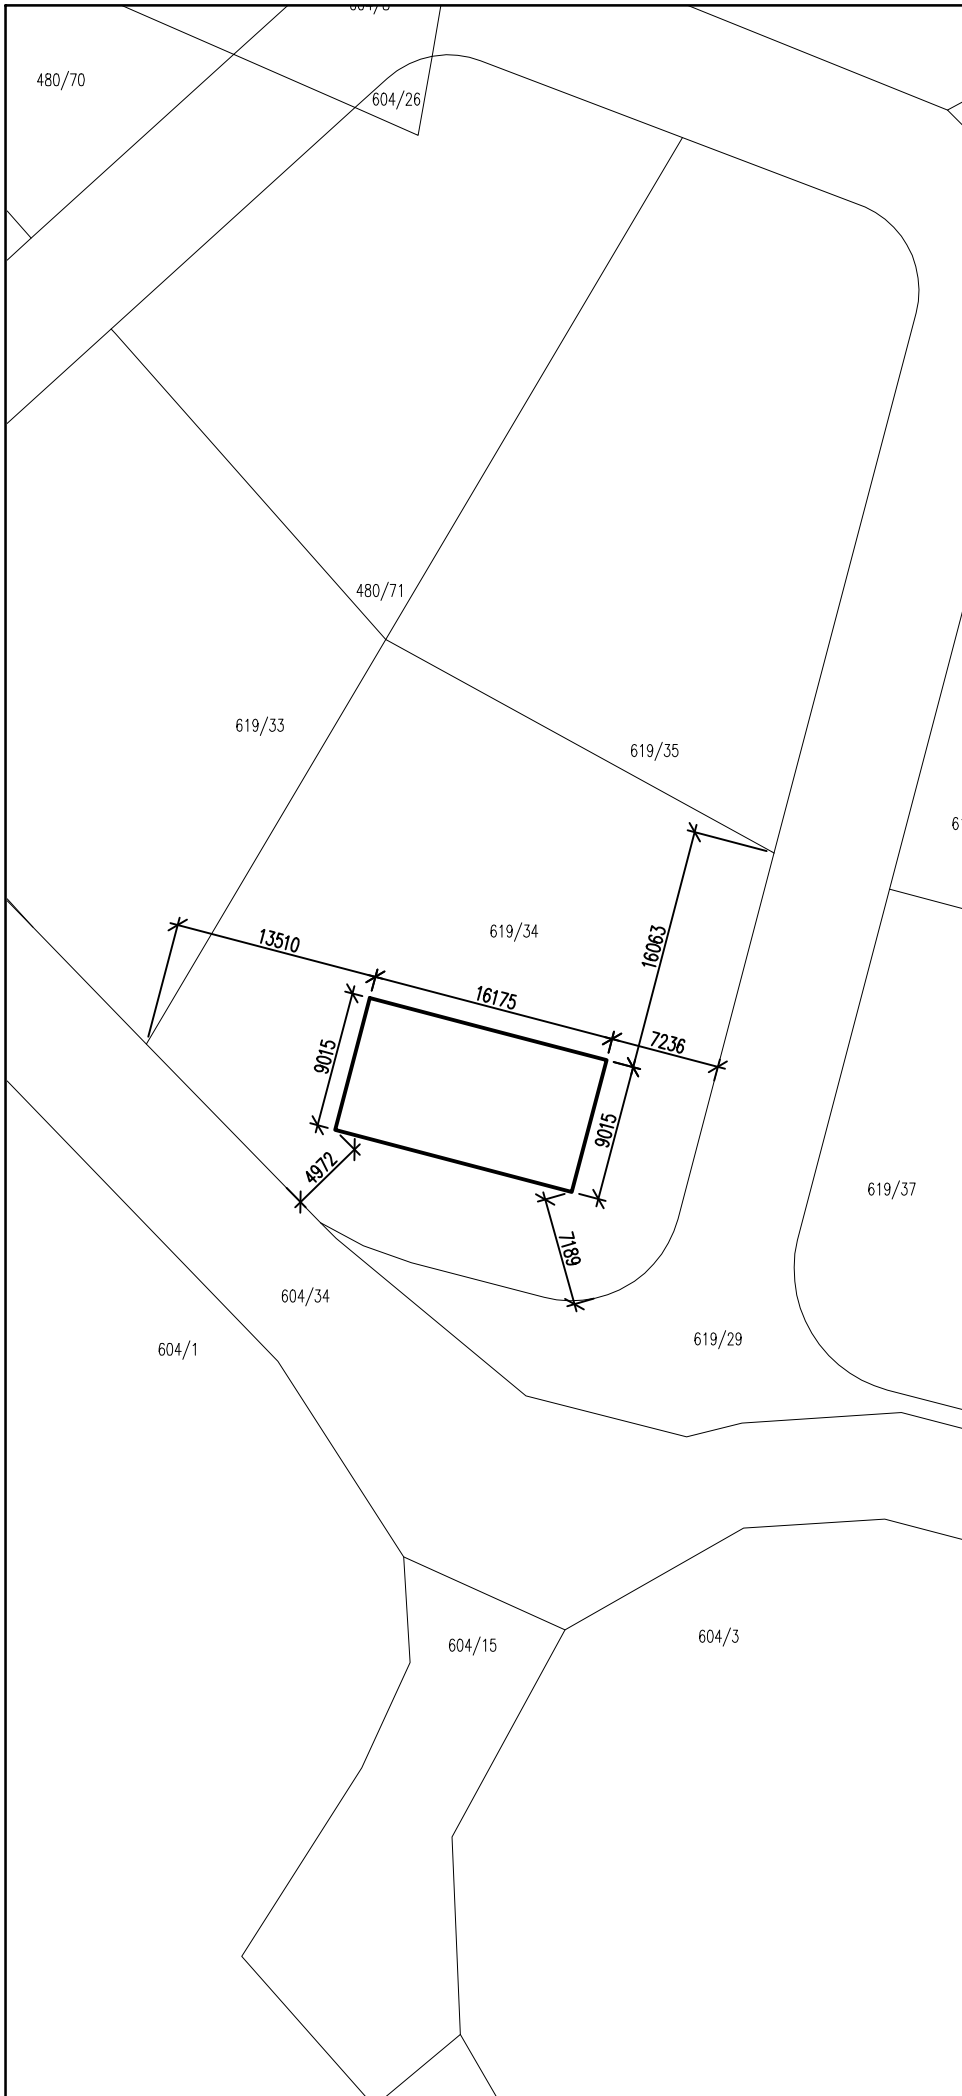

- 170/3 ○ PARCELNÍ ČÍSLO/ZNAK KULTUR
 — HRANICE POZEMKU
 — HRANICE POZEMKU POMOČNÁ
 — OBRYŠ OBJEKTU STÁVAJÍCÍ
 — OBRYŠ OBJEKTU NOVÝ



Tato dokumentace je duševním vlastnictvím pana – Oliver LADRA

STUPEŇ: DOKUMENTACE SKUTEČNÉHO PROVEDENÍ STAVBY	
Č. ZAKÁZKY: 2023-001	PARÉ:
DATUM: 01/2023	
MĚŘÍTKO: 1:500	
FORMÁT: 1xA4	
GENERÁLNÍ PROJEKTANT (GP)	
	<small>Česká zemědělská univerzita v Praze Tel. Ústředna: +420 224 381 111</small>
Oliver LADRA	<small>Česká zemědělská univerzita v Praze, Kamýcká 129 165 00 Praha – Suchbát, TEL: +420 224 381 111</small>
ZODPOVĚDNÁ OSOBA GP Oliver LADRA	<small>Česká zemědělská univerzita v Praze, Kamýcká 129 165 00 Praha – Suchbát, TEL: +420 224 381 111</small>
VEDOUČÍ PROJEKTANT ČÁSTI Oliver LADRA	<small>Česká zemědělská univerzita v Praze, Kamýcká 129 165 00 Praha – Suchbát, TEL: +420 224 381 111</small>
VYPRACOVAL Oliver LADRA	<small>Česká zemědělská univerzita v Praze, Kamýcká 129 165 00 Praha – Suchbát, TEL: +420 224 381 111</small>
INVESTOR:	Bc. Patrik Ort a Bc. Gabriela Ort Černuc č.p. 47, 273 23 Černuc
STAVBA:	RD Račice vč. připojení, oplocení a zpevněných ploch parc.č. 619/34, k.ú. Račice u Stětí
ČÁST DOKUMENTACE: SITUACE STAVBY	Č. ČÁSTI: C.
NÁZEV VÝKRESU: ZÁKRES DO KN	Č. VÝKRESU: C.2

STÁVAJÍCÍ DRÁTĚNÉ OPLOČENÍ,
ZABETONOVANÉ SLOUPKY, VÝŠKA 1,5 m

NOVÁ ČERPAČÍ ŠACHTA TLAK. SPLAŠKOVÉ KANALIZACE
DOPLNĚNÁ ČERPAČÍ SESTAVOU PRO TLAKOVOU KANALIZACI
VČETNĚ ČERPADLA SPLAŠKOVÉ ODPADNÍ VODY, ZPĚTNÉ KLAPKY,
UZAVÍRACÍ ARMATURY A NAPOJENÍ NA STÁVAJÍCÍ PŘÍPOJKU
TLAKOVÉ KANALIZACE
(V SOULADU S POŽADAVKY SPRÁVCE SÍTĚ)

PŘED REALIZACÍ NUTNO OVĚŘIT PŘESNOU POLOHU, HLOUBKU A
DIMENZI STÁVAJÍCÍ PŘÍPOJKY TLAK. KANALIZACE

NOVÉ POTRUBÍ SPLAŠKOVÉ KANALIZACE KGEM160
VENKOVNÍ ČÁST DOMOVNÍHO ROZVODU
PÍSKOVÝ PODSYP TL. 100 mm
PÍSKOVÝ ZÁSYP TL. 300 mm
NAD POTRUBÍM VÝSTRAŽNÁ FOLIE
UKONČENO V JÍMCE

NOVÁ VODOMĚRNÁ ŠACHTA
Ø1,2m, POKLOP 0,6m
VYBAVENA NOVOU VODOMĚRNOU SESTAVOU
VODOMĚR Q3=4m3/hod
V SOULADU S POŽADAVKY SPRÁVCE SÍTĚ

KABEL CYKY-J 5x2,5+TrDN50
(REZ.PRO OVL) PRO NAPÁJENÍ A OVL.
VJEZDOVÝCH VRAT – VEDEN Z RP1

NOVÉ OPLOČENÍ V.1,5M
PODEZDÍVKA V.0,4M, SLOUPKY ZDĚNÉ
Z KB BLOKŮ, PRŮHLEDNÁ VÝPLŇ.

ZVONKOVÉ TABLO (ZT) VČ. EL.
ZÁMKU-1x ÚČASTNÍK
NOVÉ SLABOPROUDÉ
VEDENÍ-KABEL TCEKPFLE
2x4x0,9+TrDN40 VEDEN OD ZT
DO RP1

NOVÉ VODOVODNÍ POTRUBÍ
PE100+ SDR11 32x3,0 mm
PÍSKOVÝ PODSYP TL. 100 mm
PÍSKOVÝ ZÁSYP TL. 300 mm
NAD POTRUBÍM VÝSTRAŽNÁ FOLIE

NOVÉ SLABOPROUDÉ VEDENÍ KABEL SEK TCEKPFLE 2x4x0,9+TrDN40 VEDEN OD
PILÍŘE DO KBS. ULOŽEN BUDE V CHRÁNIČCE DN40 A VE VÝKOPU DLE ČSN 736005
V SOUBĚHU BUDE VEDENA REZERVNÍ ZEMNÍ TLUSTOSTĚNNÁ 07/3,5MM
MIKROTRUBIČKA HDPE PRO MOŽNÉ ZAFOUKNUTÍ OPTICKÉHO KABELU SÍTĚ FTTH.

NOVÉ VSAKOVACÍ TĚLESO NA DEŠŤOVÉ VODY
NAPOJENÍ PŘEPADU ZE ZÁCHYTNÉ JÍMKY
ŠTĚRK 32/64, OBALENÝ GEOTEXILIÍ,
3,0x1,5x0,7 m, min 0,8 m KRYTÍ ZEMINY

NOVÉ DRÁTĚNÉ OPLOČENÍ,
ZABETONOVANÉ SLOUPKY, VÝŠKA 1,5 m

NOVÁ ZÁCHYTNÁ JÍMKA NA DEŠŤOVÉ VODY
NAPOJENÍ DEŠŤOVÉHO SVODU KG160
Ø2,55m, OBJEM CCA 10,0m3, POKLOP Ø0,6m
UVNITŘ PŘÍPRAVA PRO ZÁVLAHU ZAHRADY

NOVÁ DOMOVNÍ DEŠŤOVÁ KANALIZACE KGEM125
PÍSKOVÝ PODSYP TL. 100mm
PÍSKOVÝ ZÁSYP TL. 300mm
NAD POTRUBÍM VÝSTRAŽNÁ FOLIE

POZNÁMKA:

- PŘED ZAPOČETÍM VÝKOPOVÝCH PRACÍ NUTNO PROVÉST VYTYČENÍ SÍTĚ
- V PŘÍPADĚ VÝSKYTŮ SÍTĚ V MÍSTĚ SJEZDU NA POZEMEK A JEJICH NEDOSTATEČNÉ HLOUBKY ULOŽENÍ BUDOU SÍTĚ OPATŘENY CHRÁNIČKOU
- VŠECHNY ČÁSTI NOVÉHO OPLOČENÍ JSOU UMÍSTĚNY NA POZEMKU INVESTORA
- ROZHLEDOVÉ POMĚRY SJEZDU VYHOVUJÍ RYCHLOST 30 km/h

LEGENDA	
STÁVAJÍCÍ STAV - OBJEKTY	OBRYSY OBJEKTU
HRANICE POZEMKU	HRANICE POZEMKU POMOČNÁ
170/3	PARCELNÍ ČÍSLO/ZNAK KULTUR
STÁVAJÍCÍ STROMY A KEŘE	STÁVAJÍCÍ STROMY A KEŘE
STÁVAJÍCÍ STAV - SÍTĚ	SILNOPROUD-NN-NADZEMNÍ
	SILNOPROUD-NN-PODZEMNÍ
	SILNOPROUD-VN-NADZEMNÍ
	SILNOPROUD-VN-PODZEMNÍ
	SLABOPROUD
	VEŘEJNÉ OSVĚTLENÍ
	VODOVOD/ŠACHTA
	KANALIZACE DEŠŤOVÁ
	KANALIZACE SPLAŠKOVÁ/ŠACHTA
	NTL PLYNOVOD
	STL PLYNOVOD
	TEPLOVOD
	STÁVAJÍCÍ ZPEVNĚNÉ PLOCHY
	STÁVAJÍCÍ OZELENĚNÉ PLOCHY
NAVRŽENÝ STAV - OBJEKTY	OBRYSY OBJEKTU
	NOVÉ STROMY A KEŘE
	KÁCENÉ STROMY A KEŘE
	VÝŠKA UPRAVENÉHO TERÉNU
	VÝŠKA PŮVODNÍHO TERÉNU
	OPLOČENÍ DRÁTĚNÉ
NAVRŽENÝ STAV - SÍTĚ	SILNOPROUD-NN-PODZEMNÍ
	SLABOPROUD
	VODOVOD/ŠACHTA
	KANALIZACE DEŠŤOVÁ
	KANALIZACE SPLAŠKOVÁ/ŠACHTA
	NTL PLYNOVOD
	TEPLOVOD
NAVRŽENÝ STAV - POVRCHY	NOVÉ ZPEVNĚNÉ PLOCHY/TERASA
	NOVÉ OZELENĚNÉ PLOCHY


Tato dokumentace je duševním vlastnictvím pana - Oliver LADRA

STUPĚNÍ: DOKUMENTACE SKUTEČNÉHO PROVEDENÍ STAVBY

Č. ZAKÁZKY: 2023-001	PARĚ:
DATUM: 01/2023	
MĚŘITKO: 1:200	
FORMÁT: 2xA4	
GENERÁLNÍ PROJEKTANT (GP)	Fakulta lesnická a dřevařská
	Česká zemědělská univerzita v Praze Tel. Garždov: +420 224 381 111
Oliver LADRA	Česká zemědělská univerzita v Praze, Kamýcká 129 165 00 Praha - Suchbát, TEL: +420 224 381 111
ZODPOVĚDNÁ OSOBA GP Oliver LADRA	Česká zemědělská univerzita v Praze, Kamýcká 129 165 00 Praha - Suchbát, TEL: +420 224 381 111
VEDOUcí PROJEKTANT ČÁSTI Oliver LADRA	Česká zemědělská univerzita v Praze, Kamýcká 129 165 00 Praha - Suchbát, TEL: +420 224 381 111
VYPRACOVAL Oliver LADRA	Česká zemědělská univerzita v Praze, Kamýcká 129 165 00 Praha - Suchbát, TEL: +420 224 381 111
INVESTOR:	Bc. Patrik Ort a Bc. Gabriela Ort Černuc č.p. 47, 273 23 Černuc


STAVBA:	RD Račice
vč. přípojení, oplocení a zpevněných ploch	
parc.č. 619/34, k.ú. Račice u Stětí	
ČÁST DOKUMENTACE:	Č. ČÁSTI:
SITUACE STAVBY	C.
NÁZEV VÝKRESU:	Č. VÝKRESU:
KOORDINAČNÍ SITUACE	C.3

Tato dokumentace je duševním vlastnictvím pana – Oliver LADRA

STUPĚŇ: DOKUMENTACE SKUTEČNÉHO PROVEDENÍ STAVBY	
Č. ZAKÁZKY: 2023-001	PARÉ:
DATUM: 01/2023	
MĚŘÍTKO:	
FORMÁT:	
GENERÁLNÍ PROJEKTANT (GP)	
	<small>Česká zemědělská univerzita v Praze Tel. ústředna: +420 224 381 111</small>
Oliver LADRA	Česká zemědělská univerzita v Praze, Kamýcká 129 165 00 Praha – Suchbát, TEL: +420 224 381 111
ZODPOVĚDNÁ OSOBA GP Oliver LADRA	Česká zemědělská univerzita v Praze, Kamýcká 129 165 00 Praha – Suchbát, TEL: +420 224 381 111
VEDOUcí PROJEKTANT ČÁSTI Oliver LADRA	Česká zemědělská univerzita v Praze, Kamýcká 129 165 00 Praha – Suchbát, TEL: +420 224 381 111
VYPRACOVAL Oliver LADRA	Česká zemědělská univerzita v Praze, Kamýcká 129 165 00 Praha – Suchbát, TEL: +420 224 381 111
INVESTOR:	Bc. Patrik Ort a Bc. Gabriela Ort Černuc č.p. 47, 273 23 Černuc
STAVBA:	RD Račice vč. připojení, oplocení a zpevněných ploch parc.č. 619/34, k.ú. Račice u Štětí
ČÁST DOKUMENTACE: POZEMNÍ OBJEKTY	Č. ČÁSTI: D.1
NÁZEV VÝKRESU: STAVEBNÍ ČÁST	Č. VÝKRESU: D.1.1

TABULKA MÍSTNOSTÍ

Č.M.	NÁZEV MÍSTNOSTI	PLOCHA	POVRCH
1.01	ZÁDVEŘÍ	6,77 m ²	VINYL
1.02	WC	2,85 m ²	DLAŽBA
1.03	TM	5,08 m ²	DLAŽBA
1.04	JÍDELNA + OBÝVACÍ POKOJ	39,54 m ²	VINYL
1.05	KUCHYŇ	10,01 m ²	VINYL
1.06	CHODBA	5,71 m ²	VINYL
1.07	POKOJ	12,97 m ²	VINYL
1.08	POKOJ	12,97 m ²	VINYL
1.09	KOUPELNA	7,54 m ²	DLAŽBA
1.10	LOŽNICE	18,86 m ²	VINYL
	CELKEM	122,30 m ²	
1.11	TERASA	32,12 m ²	DŘ.ROŠT

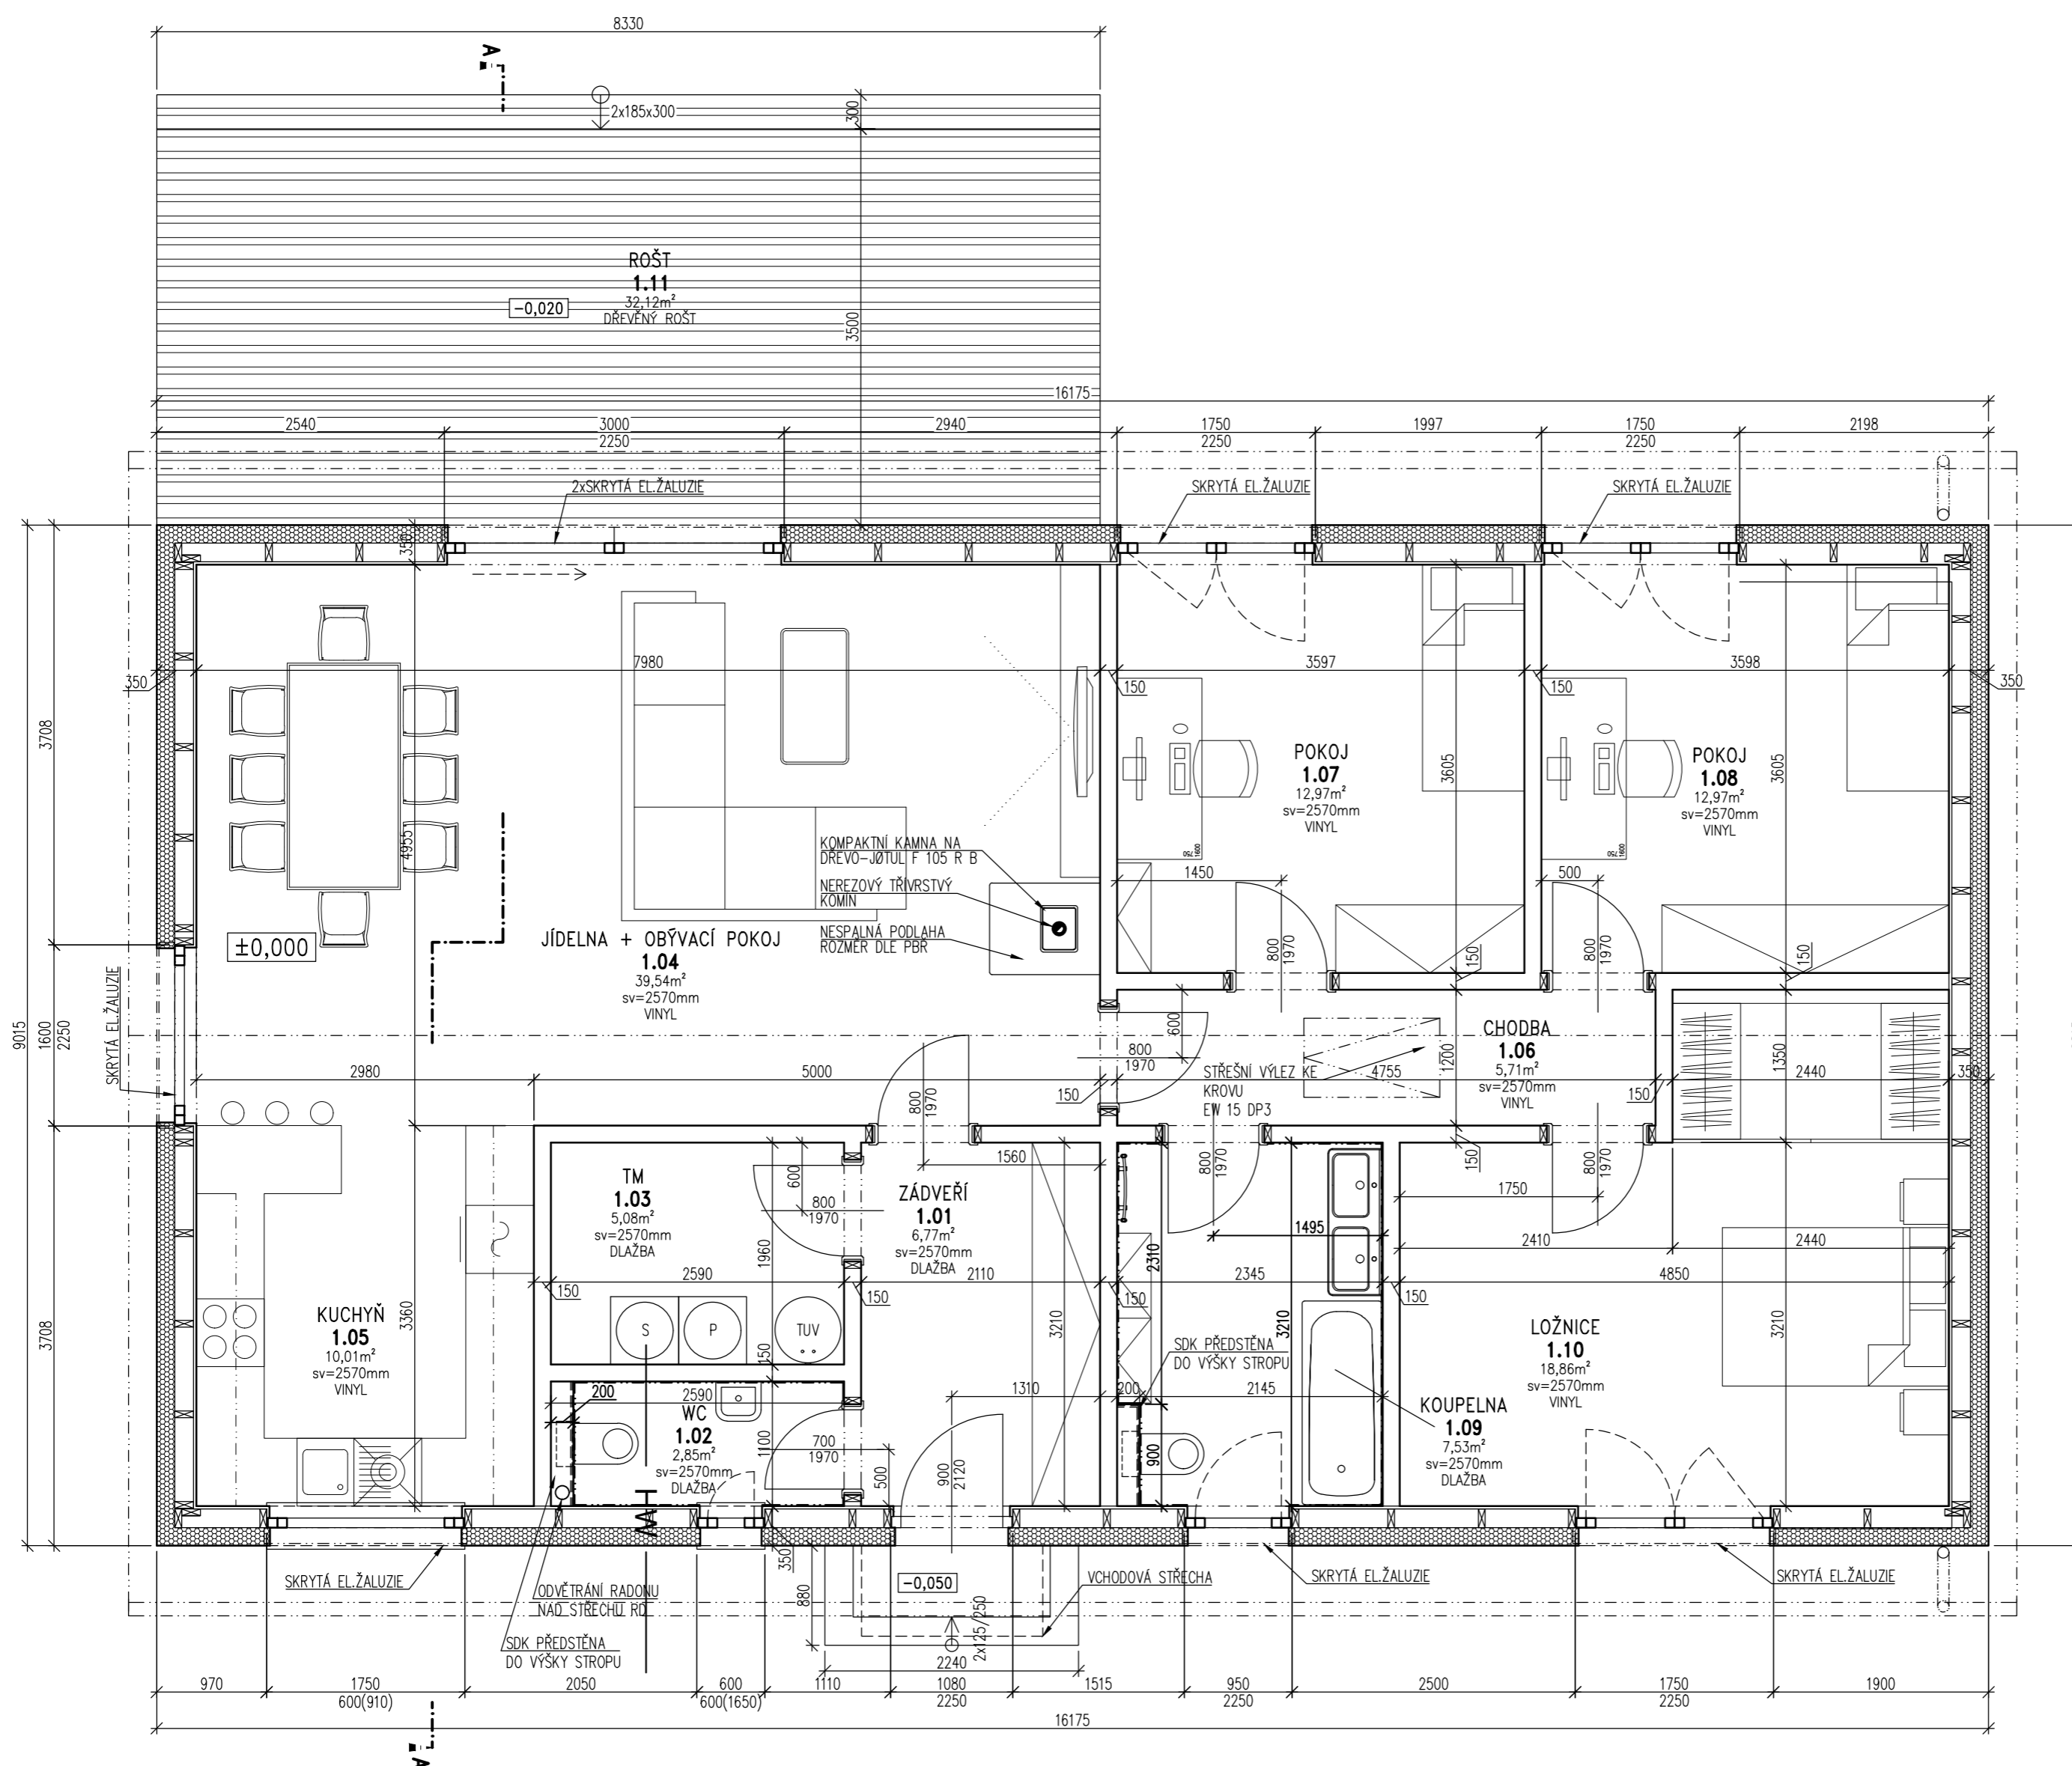

Tato dokumentace je duševním vlastnictvím pana - Oliver LADRA

STUPĚŇ: DOKUMENTACE SKUTEČNÉHO PŘEVENÍ STAVBY

Č. ZAKÁZKY: 2023-001 PARÉ:
 DATUM: 01/2023
 MĚŘÍTKO: 1:50
 FORMÁT: 2x A4
 GENERÁLNÍ PROJEKTANT (GP):



Oliver LADRA
 ZODPOVĚDNÁ OSOBA GP
 Oliver LADRA

VEDOUcí PROJEKTANT ČÁSTI
 Oliver LADRA

VYPRACOVAL
 Oliver LADRA

INVESTOR:
 Bc. Patrik Ort a Bc. Gabriela Ort
 Černuc č.p. 47, 273 23 Černuc

STAVBA:
 RD Račice
 vč. připojení, oplocení a zpevněných ploch
 parc.č. 619/34, k.ú. Račice u Štětí


ČÁST DOKUMENTACE:
STAVEBNÍ ČÁST

NÁZEV VÝKRESU:
 PŮDORYS 1.NP

Č. ČÁSTI:
D.1.1

Č. VÝKRESU:
 2.


ŘEZ A-A

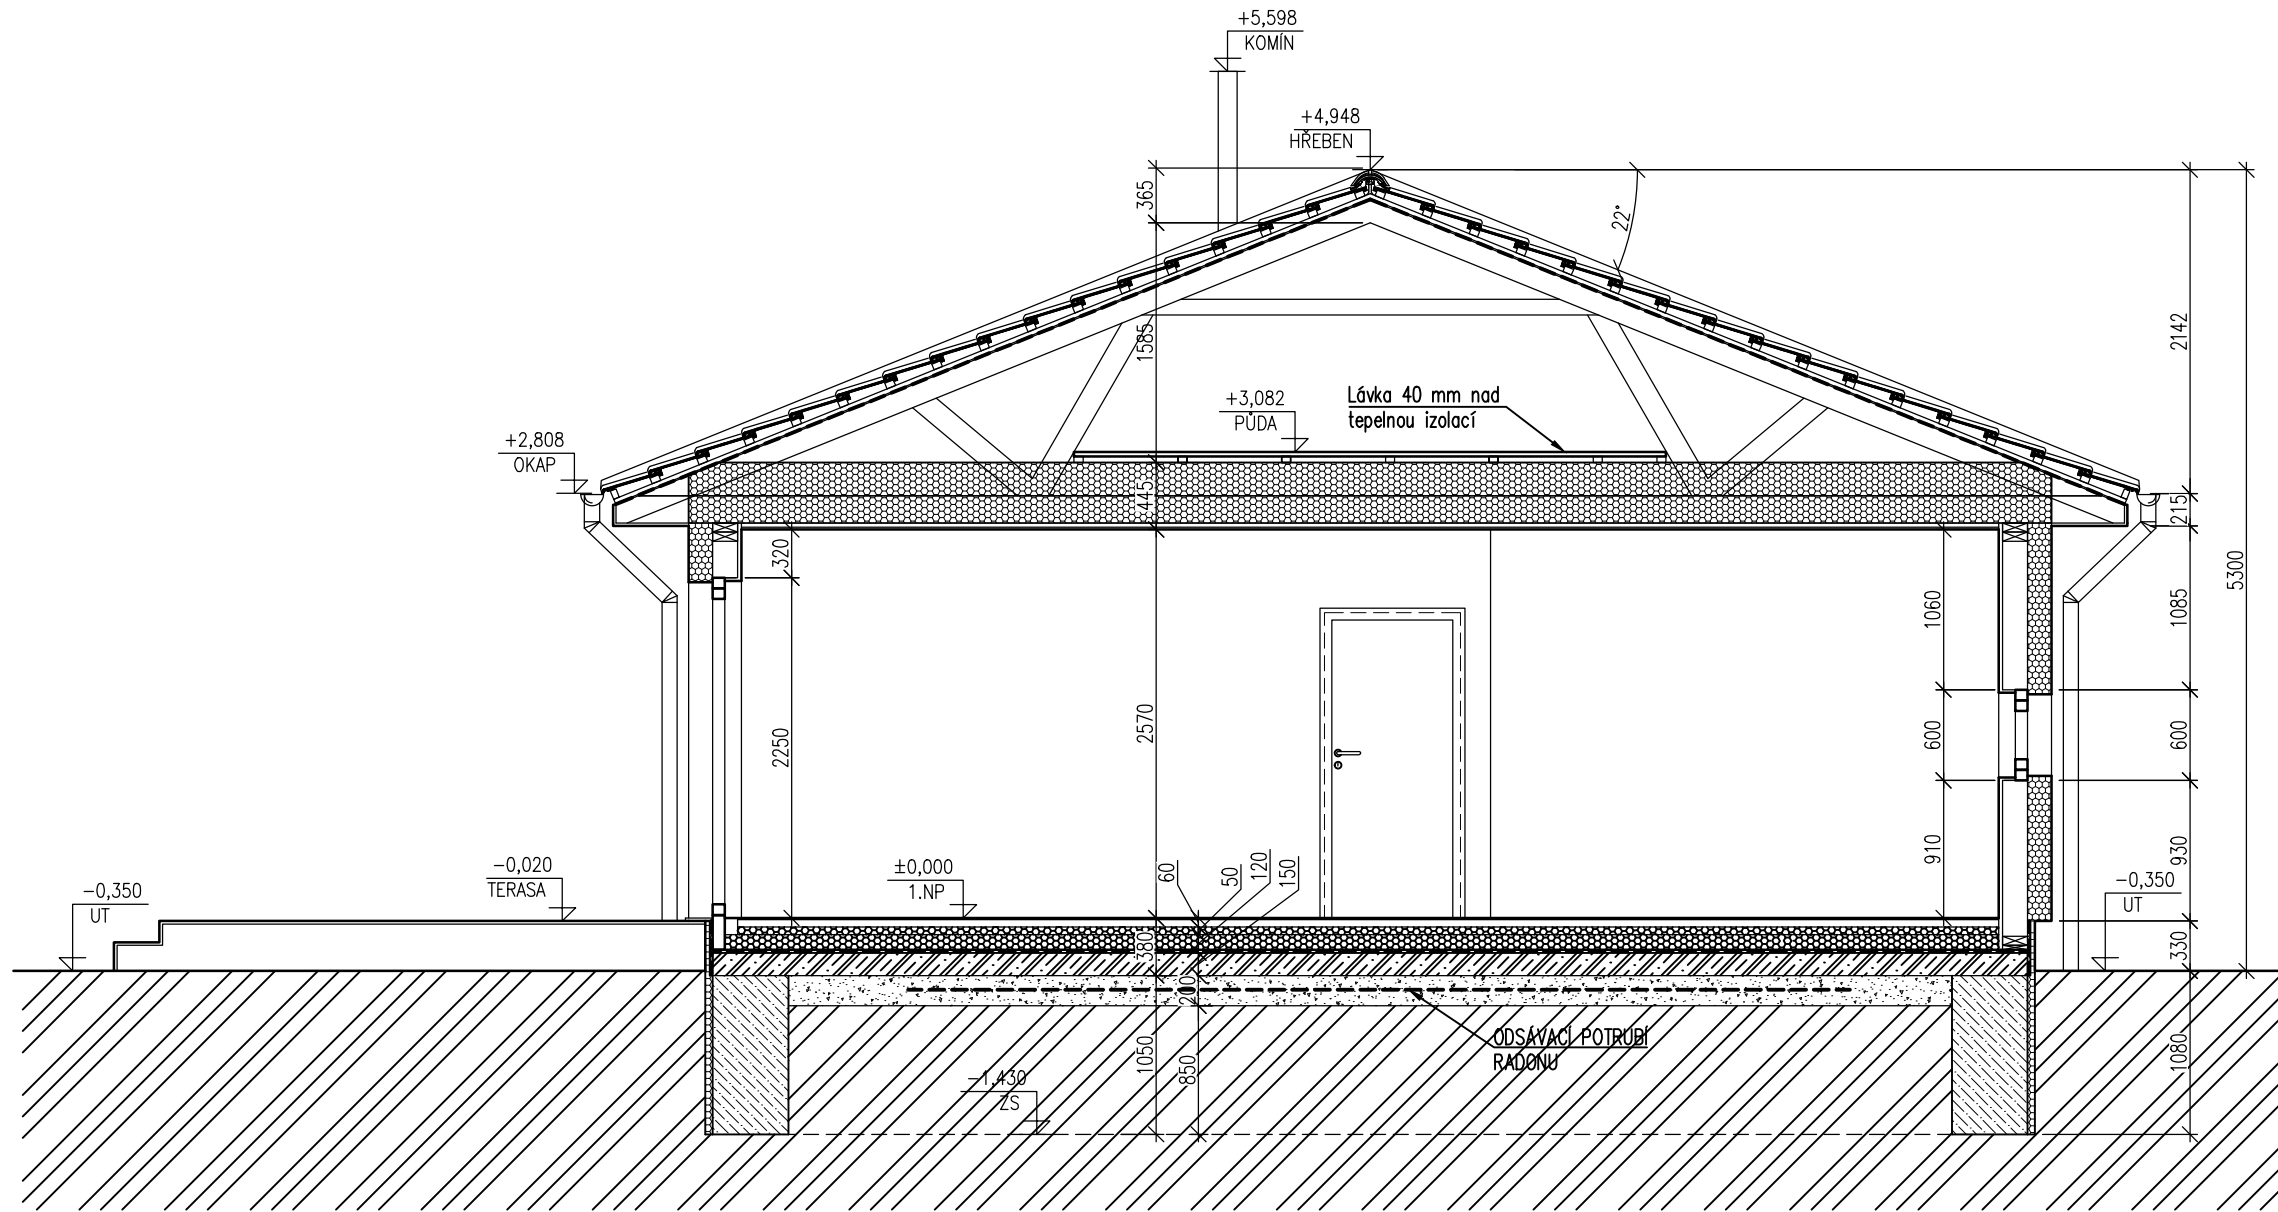

- ### LEGENDA MATERIÁLŮ
- DŘEVĚNÉ MONTOVANÉ PREFA NOSNÉ KONSTRUKCE
 - ŽB KCE, ŽELEZOBETONOVÁ ZÁKLADOVÁ DESKA, 2x KARI SÍŤ 6/150/150, BETON C16/20 (B20)
 - ZÁKLADOVÝ PAS – BETON C16/20 (B20)
 - BETONOVÉ PROLÉVACÍ TVÁRNICE TL. 300 MM 300x250x500 MM VYPLNĚNÉ BETONEM C16/20 VÝZTUŽ SVISLÁ 1xV8 Å 500 mm, VODOROVNÁ 2xV8 ZATÁHNOUT MIN. 300 MM DO ZÁKLADOVÉHO PASU
 - IZOLACE TEPELNÉ A AKUSTICKÉ PODLAHOVÝ EPS 100S, FASÁDNÍ EPS 70F FOUKANÁ, CELULÓZOVÁ IZOLACE
 - BETONOVÁ MAZANINA C16/20 (B/20), NEBO PODKLADNÍ BETON C12/15 (B15)
 - PŮVODNÍ ZEMINA
 - ZÁSYP VHODNOU ZEMINOU, HUTNĚNÝ NA 150 kPa
 - ŘÍČNÍ PRAVENÝ KAČÍREK FRAKCE 4–12mm, NEBO ŠTERKOVÝ PODSYP HUTNĚNÝ
 - SDK PŘÍČKY KNAUF W112 – 100,105,150,155mm
 - DŘEVOVLÁKNITÁ DESKA INTHERMO

Tato dokumentace je duševním vlastnictvím pana – Oliver LADRA

DOKUMENTACE SKUTEČNÉHO PROVEDENÍ STAVBY	
Č. ZAKÁZKY: 2023-001	PARÉ:
DATUM: 01/2023	
MĚŘITKO: 1:50	
FORMÁT: 2xA4	
GENERÁLNÍ PROJEKTANT (GP)	
INVESTOR:	Bc. Patrik Ort a Bc. Gabriela Ort Černuc č.p. 47, 273 23 Černuc
STAVBA:	RD Račice vč. připojení, oplocení a zpevněných ploch parc.č. 619/34, k.ú. Račice u Štětí
ČÁST DOKUMENTACE:	Č. ČÁSTI:
STAVEBNÍ ČÁST	D.1.1
NÁZEV VÝKRESU:	Č. VÝKRESU:
ŘEZ A-A	3.

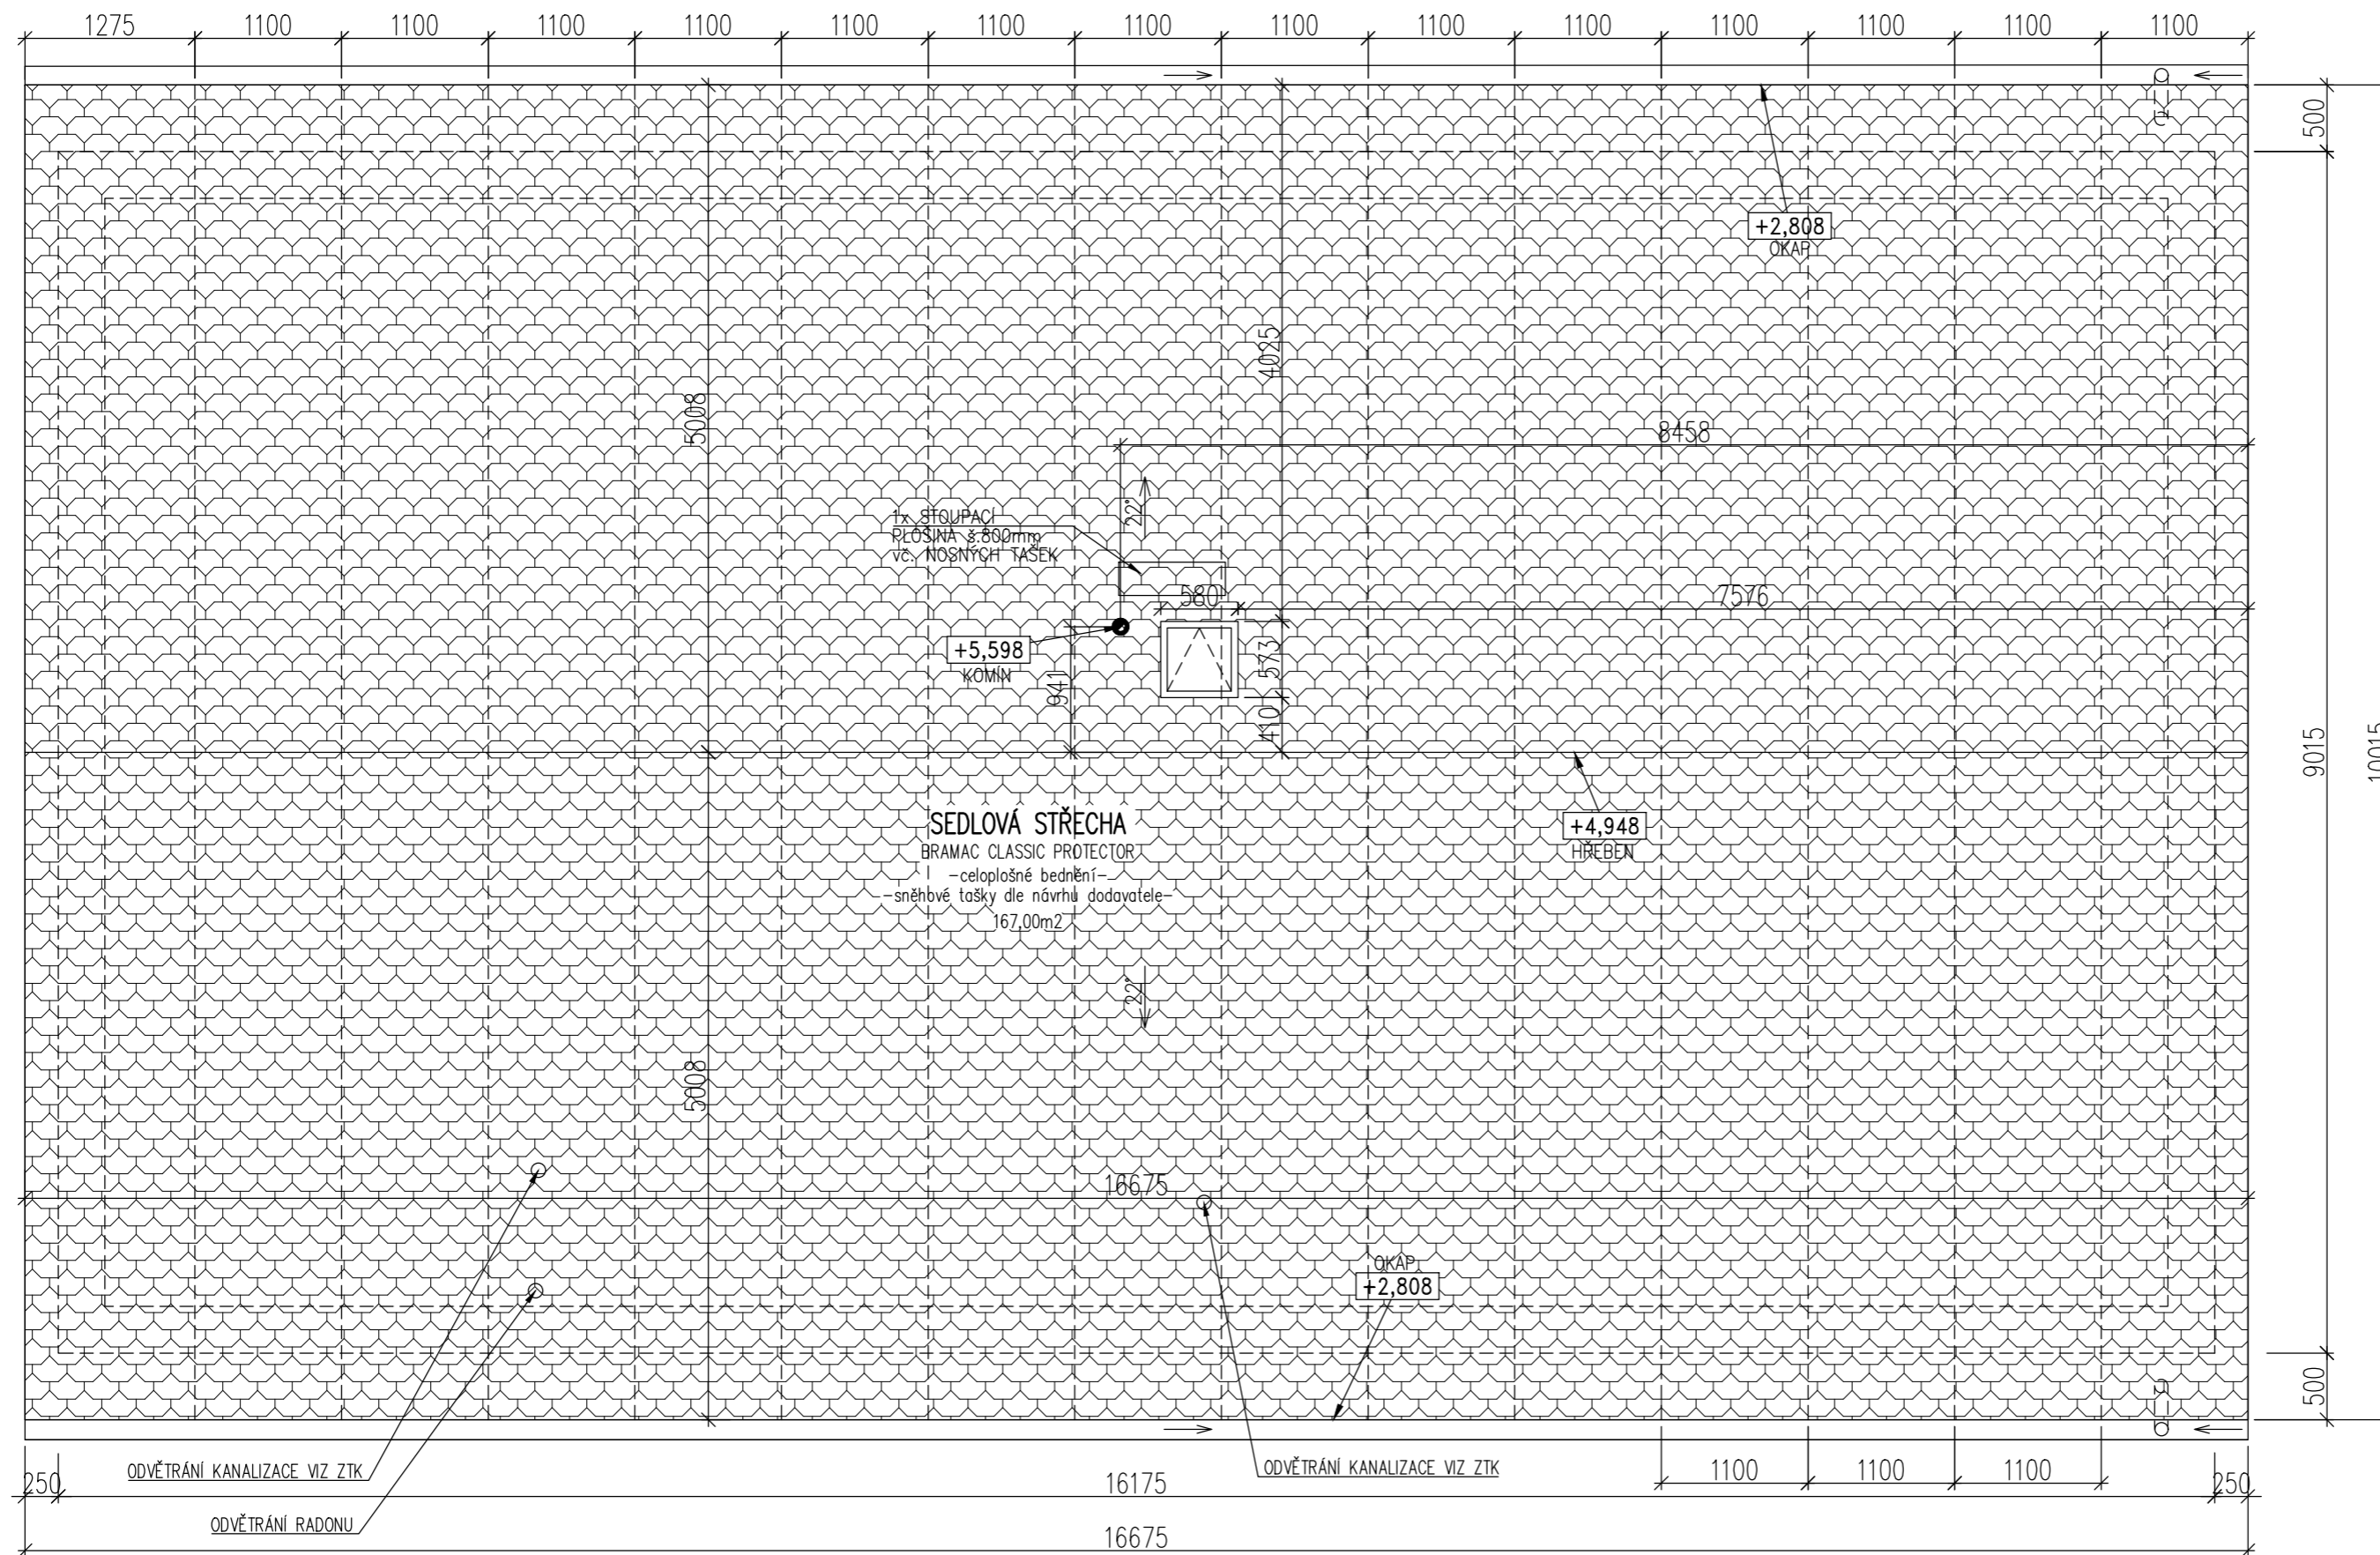

Tato dokumentace je duševním vlastnictvím pana – Oliver LADRA

STUPEŇ: **DOKUMENTACE SKUTEČNÉHO PROVEDENÍ STAVBY**

Č. ZAKÁZKY: 2023-001	PARÉ:
DATUM: 01/2023	
MĚŘÍTKO: 1:50	
FORMÁT: 2xA4	

GENERÁLNÍ PROJEKTANT (GP)



Česká zemědělská univerzita v Praze
Tel. ústředna: +420 224 381 111

Česká zemědělská univerzita v Praze, Kamýcká 129
165 00 Praha – Suchbát, TEL: +420 224 381 111

Oliver LADRA

ZODPOVĚDNÁ OSOBA GP
Oliver LADRA

VEDOUcí PROJEKTANT ČÁSTI
Oliver LADRA

VYPRACOVAL
Oliver LADRA

INVESTOR: Bc. Patrik Ort a Bc. Gabriela Ort
Černuc č.p. 47, 273 23 Černuc

STAVBA: **RD Račice**
vč. připojení, oplocení a zpevněných ploch
parc.č. 619/34, k.ú. Račice u Štětí

ČÁST DOKUMENTACE: **STAVEBNÍ ČÁST**

Č. ČÁSTI: **D.1.1**


NÁZEV VÝKRESU: **STŘECHA**

Č. VÝKRESU: **4**

Lab: 01.04.2023 18:44 Formát: B490, v297 Úč: 01.04.2023 18:45

Číslo výtisku: 1/1

POHLED SEVERNÍ

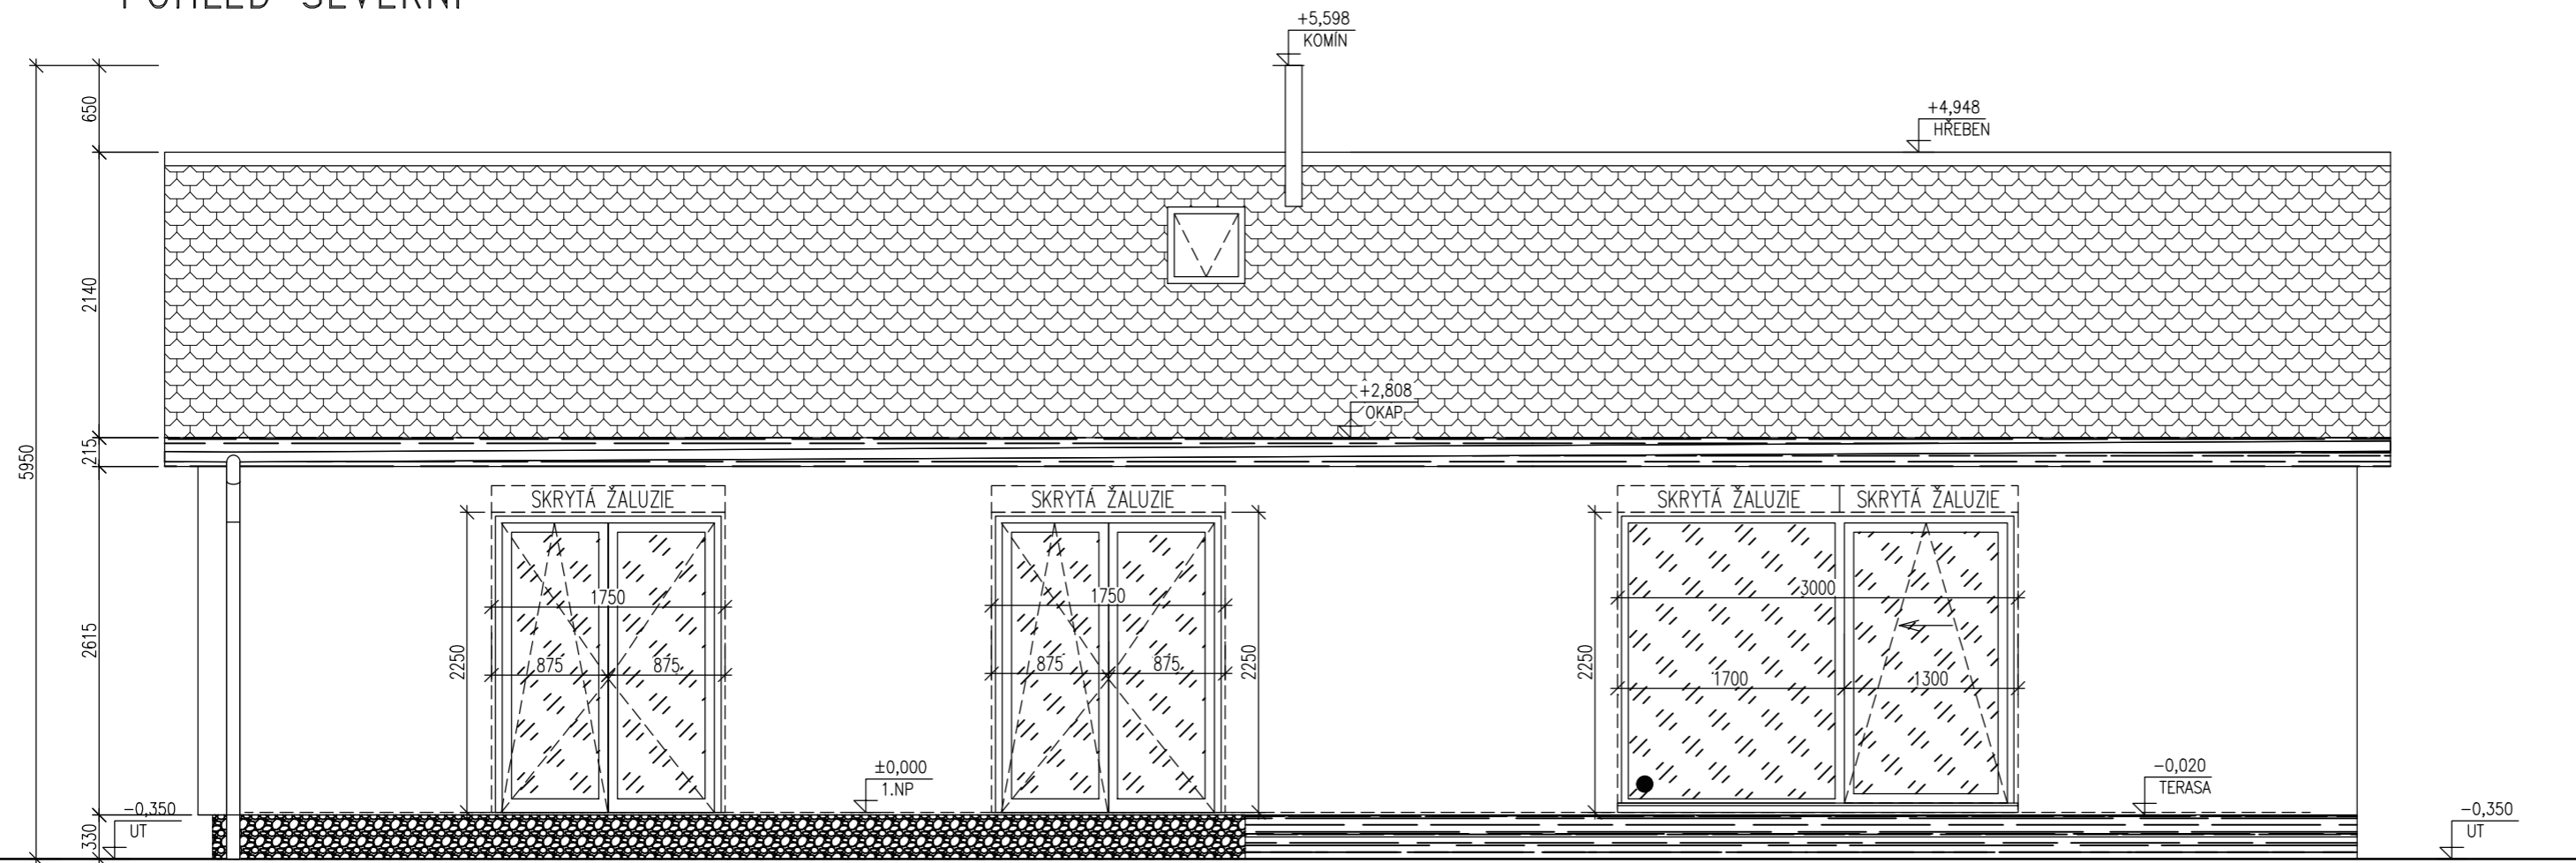


LEGENDA MATERIÁLŮ

-  STŘEŠNÍ KRYTINA
-  OMÍTKA BÍLÁ
-  OMÍTKA KRÉMOVÁ
-  SOKLOVÁ OMÍTKA
-  ČIRÉ PROSKLENÍ
-  DŘEVO

Tato dokumentace je duševním vlastnictvím pana – Oliver LADRA

DOKUMENTACE SKUTEČNÉHO PROVEDENÍ STAVBY	
Č. ZAKÁZKY: 2023-001	PARÉ:
DATUM: 01/2023	
MĚŘÍTKO: 1:50	
FORMÁT: 2xA4	
GENERÁLNÍ PROJEKTANT (GP)	
Oliver LADRA	Česká zemědělská univerzita v Praze, Kamýcká 129 165 00 Praha – Suchbát, TEL: +420 224 381 111
ZODPOVĚDNÁ OSOBA GP	Oliver LADRA
VEDOUcí PROJEKTANT ČÁSTI	Oliver LADRA
VYPRACOVAL	Oliver LADRA
INVESTOR:	Bc. Patrik Ort a Bc. Gabriela Ort Černuc č.p. 47, 273 23 Černuc
STAVBA:	RD Račice vč. připojení, oplocení a zpevněných ploch parc.č. 619/34, k.ú. Račice u Štětí
ČÁST DOKUMENTACE:	STAVEBNÍ ČÁST
Č. ČÁSTI:	D.1.1
NÁZEV VÝKRESU:	POHLED SEVERNÍ
Č. VÝKRESU:	5.


POHLED VÝCHODNÍ

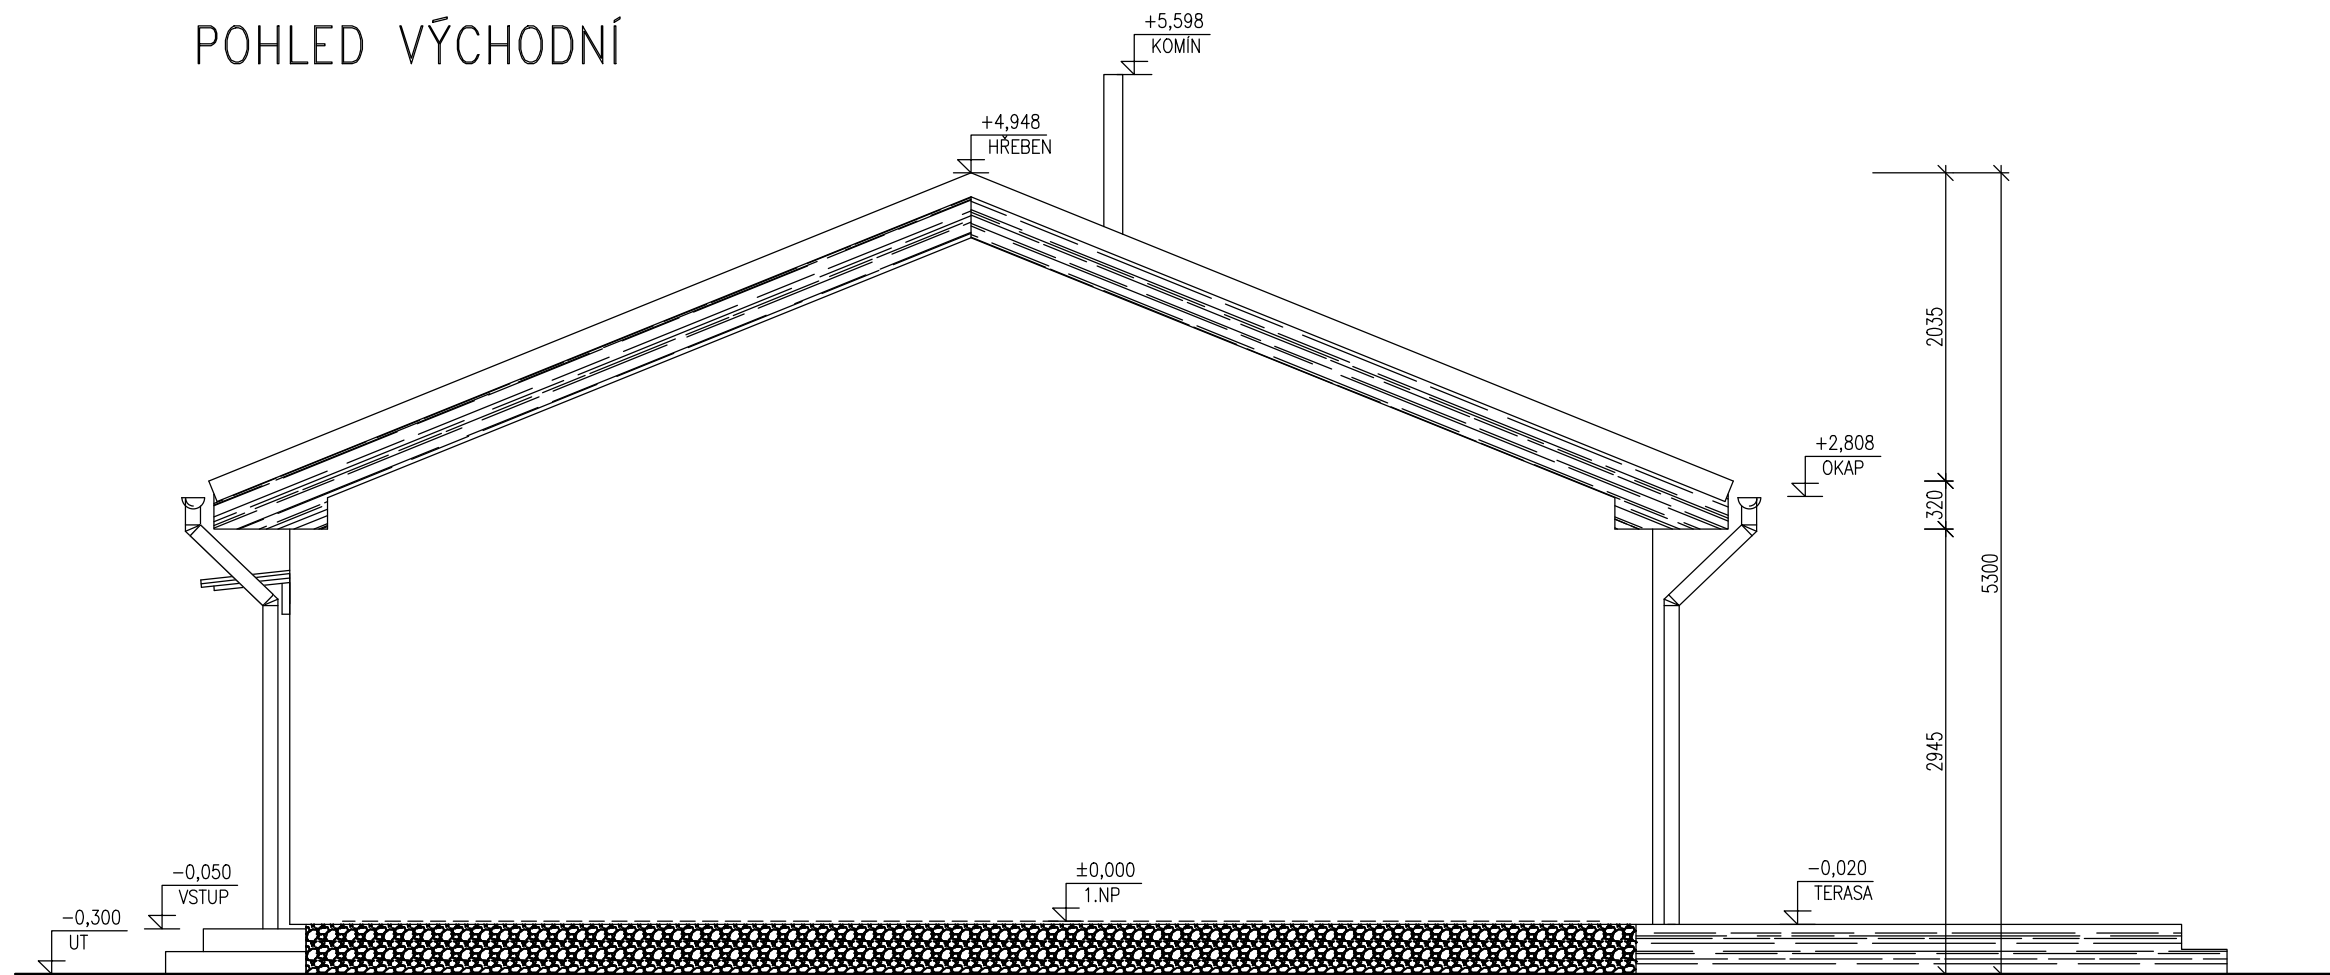


LEGENDA MATERIÁLŮ

-  STŘEŠNÍ KRYTINA
-  OMÍTKA BÍLÁ
-  OMÍTKA KRÉMOVÁ
-  SOKLOVÁ OMÍTKA
-  ČIRÉ PROSKLENÍ
-  DŘEVO

Tato dokumentace je duševním vlastnictvím pana – Oliver LADRA

STUPEŇ: DOKUMENTACE SKUTEČNÉHO PROVEDENÍ STAVBY	
Č. ZAKÁZKY: 2023-001	PARÉ:
DATUM: 01/2023	
MĚŘITKO: 1:50	
FORMÁT: 2xA4	
GENERÁLNÍ PROJEKTANT (GP)	
	<small>Česká zemědělská univerzita v Praze Tel. Garždov: +420 224 381 111</small>
Oliver LADRA	Česká zemědělská univerzita v Praze, Kamýcká 129 165 00 Praha – Suchbát, TEL: +420 224 381 111
INVESTOR:	Bc. Patrik Ort a Bc. Gabriela Ort Černuc č.p. 47, 273 23 Černuc
STAVBA:	RD Račice vč. připojení, oplocení a zpevněných ploch parc.č. 619/34, k.ú. Račice u Štětí
ČÁST DOKUMENTACE:	Č. ČÁSTI:
STAVEBNÍ ČÁST	D.1.1
NÁZEV VÝKRESU:	Č. VÝKRESU:
POHLED VÝCHODNÍ	6.


POHLED JIŽNÍ

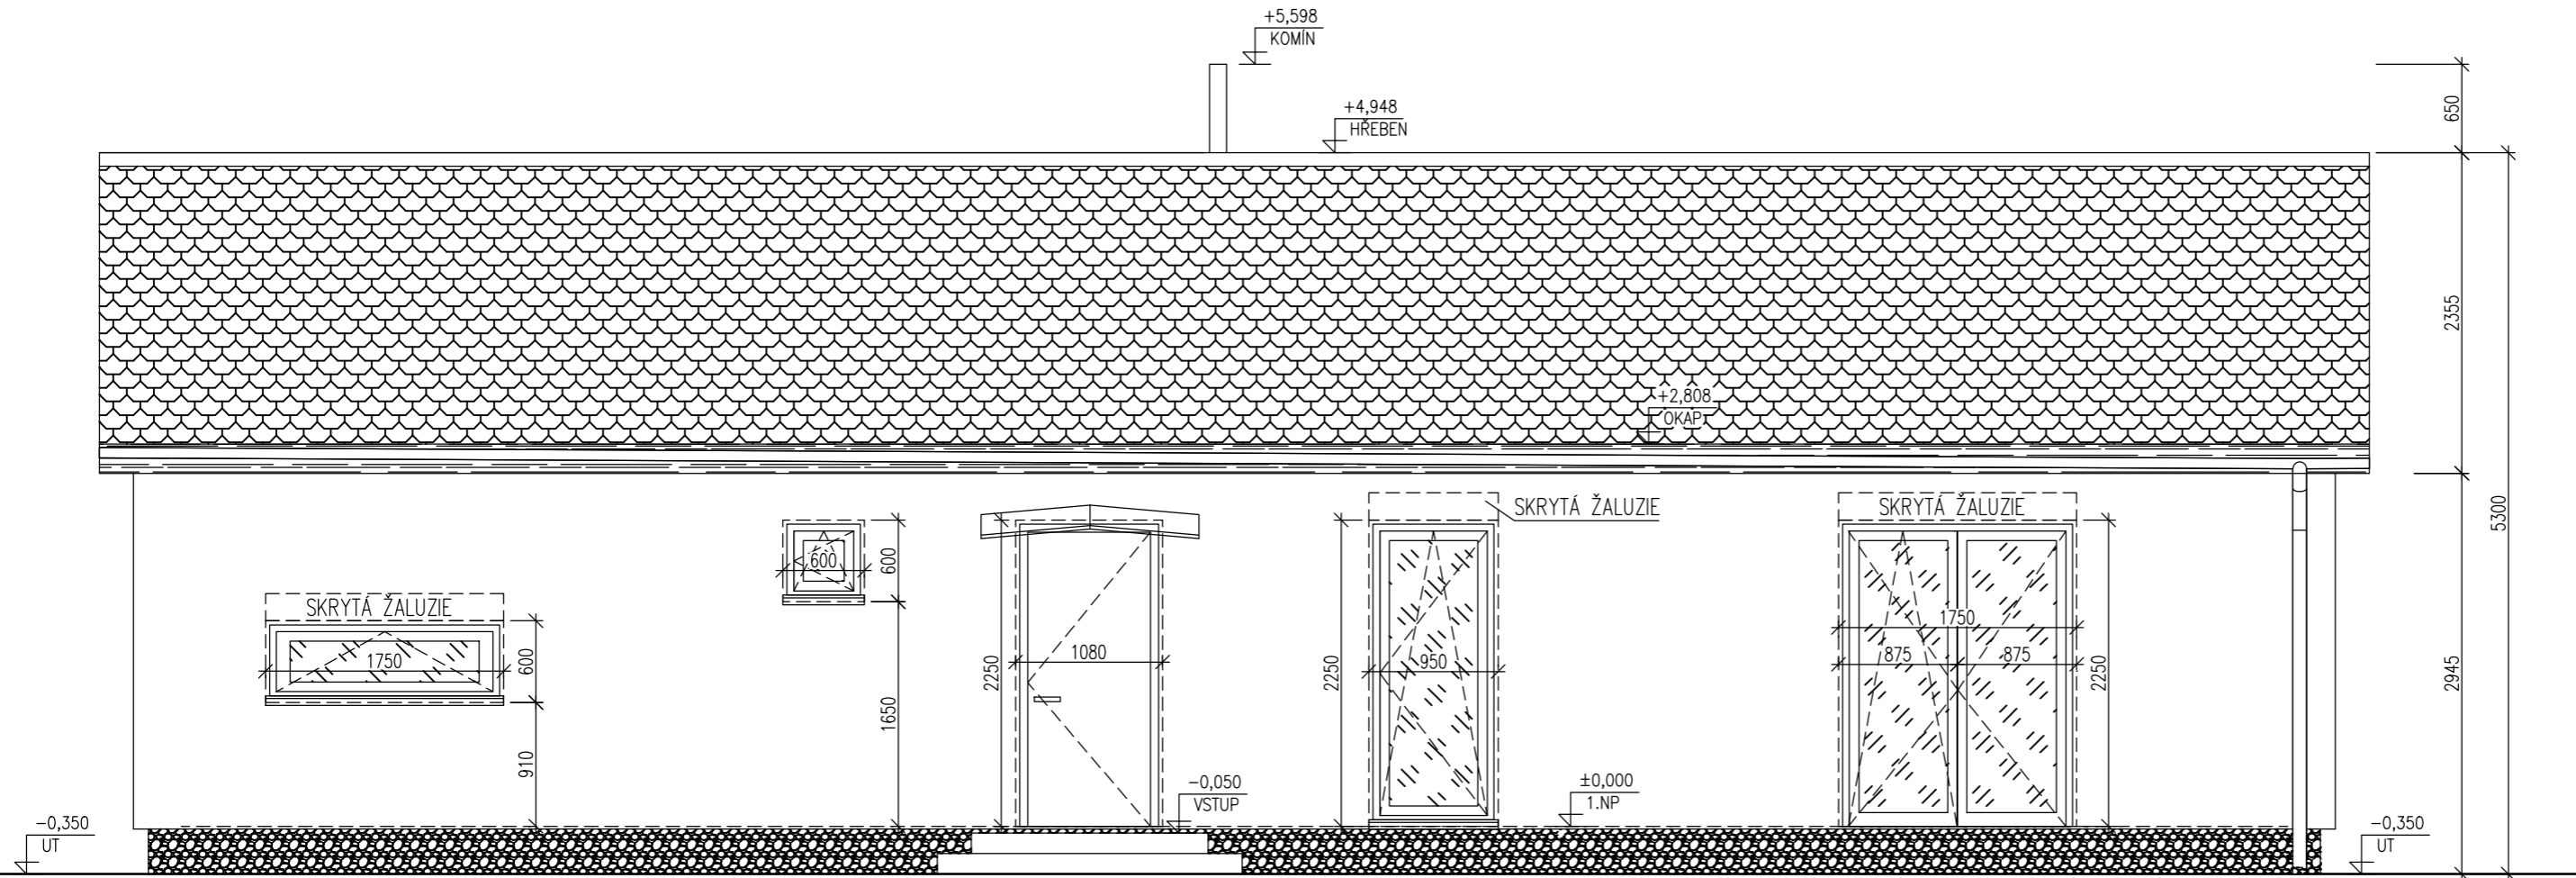


LEGENDA MATERIÁLŮ

-  STŘEŠNÍ KRYTINA
-  OMÍTKA BILÁ
-  OMÍTKA KRÉMOVÁ
-  SOKLOVÁ OMÍTKA
-  ČIRÉ PROSKLENÍ
-  DŘEVO

Tato dokumentace je duševním vlastnictvím pana – Oliver LADRA

STUPEŇ: DOKUMENTACE SKUTEČNÉHO PROVEDENÍ STAVBY	
Č. ZAKÁZKY: 2023-001	PARÉ:
DATUM: 01/2023	MĚŘÍTKO: 1:50
FORMÁT: 2x44	GENERÁLNÍ PROJEKTANT (GP): 
<p>Oliver LADRA ZODPOVĚDNÁ OSOBA GP Oliver LADRA VEDOUCÍ PROJEKTANT ČÁSTI Oliver LADRA VYPRACOVAL Oliver LADRA</p>	
<p>INVESTOR: Bc. Patrik Ort a Bc. Gabriela Ort Černuc č.p. 47, 273 23 Černuc</p>	
<p>STAVBA: RD Račice vč. připojení, oplocení a zpevněných ploch parc.č. 619/34, k.ú. Račice u Štětí</p>	
ČÁST DOKUMENTACE: STAVEBNÍ ČÁST	Č. ČÁSTI: D.1.1
NÁZEV VÝKRESU: POHLED JIŽNÍ	Č. VÝKRESU: 7.

POHLED ZÁPADNÍ

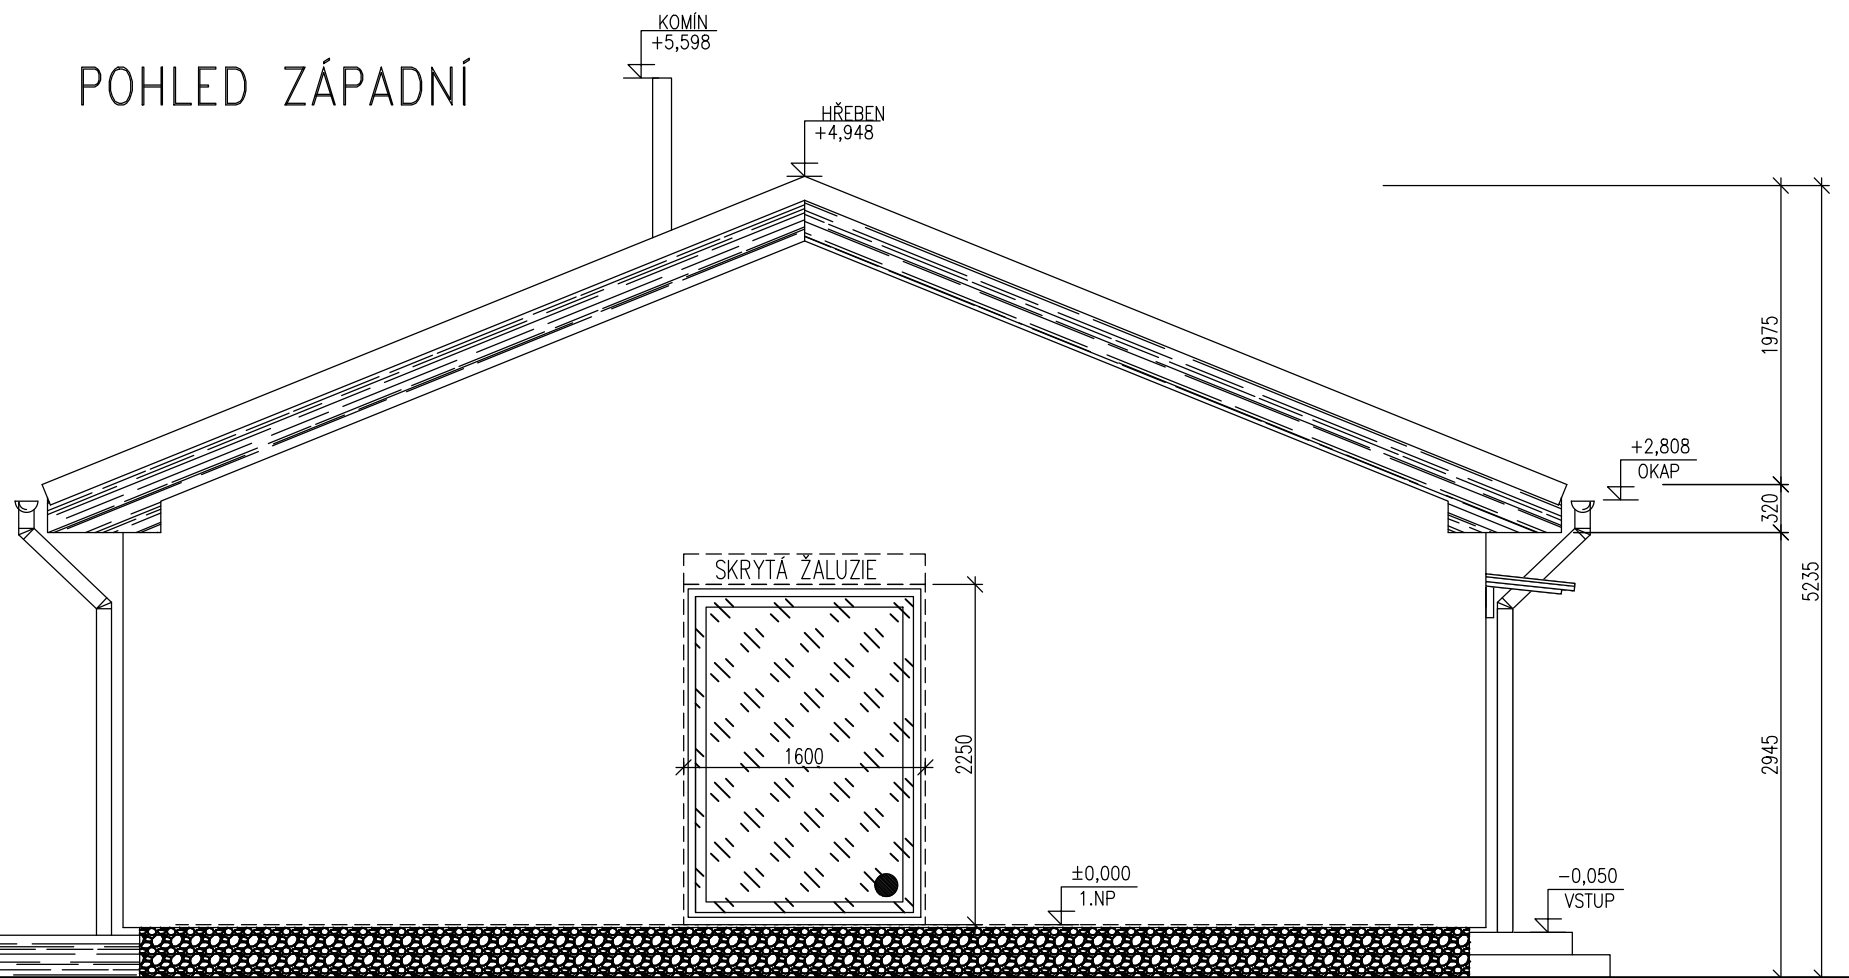


LEGENDA MATERIÁLŮ

-  STŘEŠNÍ KRYTINA
-  OMÍTKA BÍLÁ
-  OMÍTKA KRÉMOVÁ
-  SOKLOVÁ OMÍTKA
-  ČIRÉ PROSKLENÍ
-  DŘEVO


Tato dokumentace je duševním vlastnictvím pana – Oliver LADRA



STUPEŇ: DOKUMENTACE SKUTEČNÉHO PROVEDENÍ STAVBY	
Č. ZAKÁZKY: 2023-001	PARÉ:
DATUM: 01/2023	
MĚŘITKO: 1:50	
FORMÁT: 2xA4	
GENERÁLNÍ PROJEKTANT (GP)	
Oliver LADRA	Česká zemědělská univerzita v Praze, Kamýcká 129 165 00 Praha – Suchbát, TEL: +420 224 381 111
INVESTOR:	Bc. Patrik Ort a Bc. Gabriela Ort Černuc č.p. 47, 273 23 Černuc
STAVBA:	RD Račice vč. připojení, oplocení a zpevněných ploch parc.č. 619/34, k.ú. Račice u Štětí
ČÁST DOKUMENTACE:	Č. ČÁSTI:
STAVEBNÍ ČÁST	D.1.1
NÁZEV VÝKRESU:	Č. VÝKRESU:
POHLED ZÁPADNÍ	8.

POHLED NA TYPICKÉ POLE ULIČNÍHO OPLOCENÍ

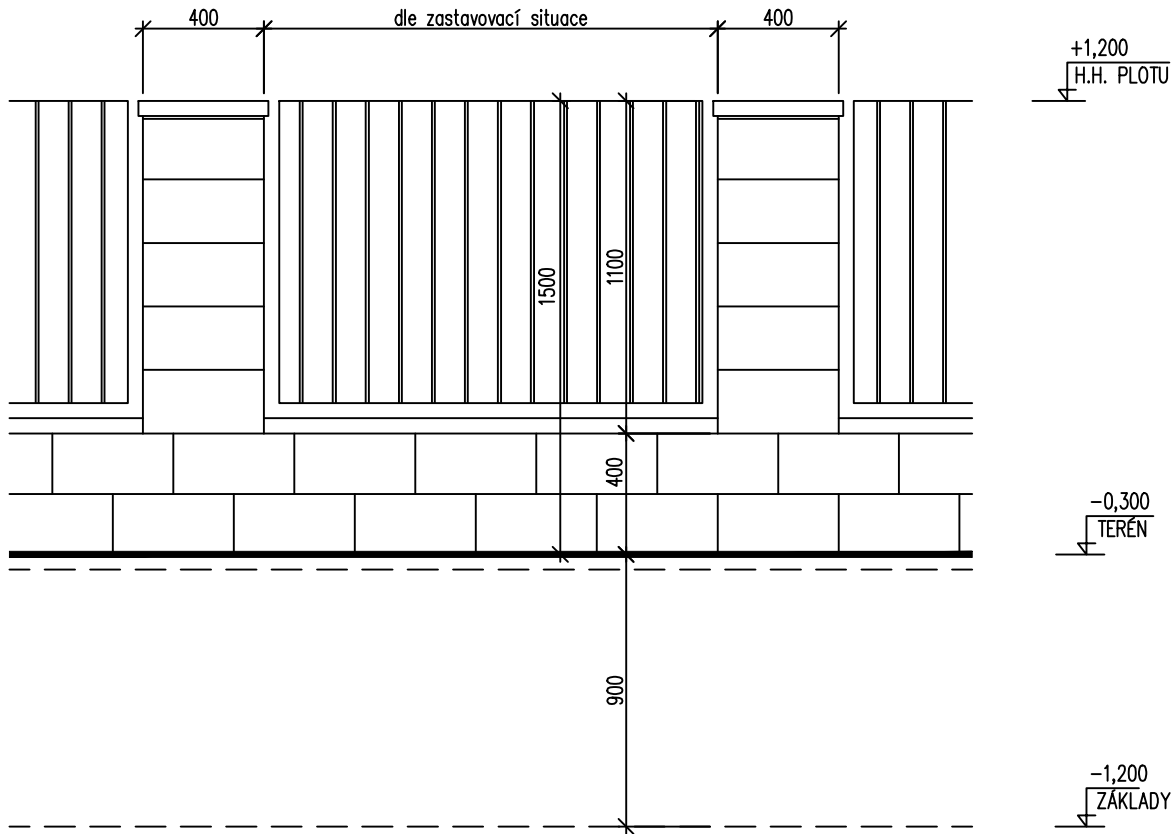

Tato dokumentace je duševním vlastnictvím pana – Oliver LADRA

STUPEŇ: DOKUMENTACE SKUTEČNÉHO PROVEDENÍ STAVBY	
Č. ZAKÁZKY: 2023-001	PARÉ:
DATUM: 01/2023	
MĚŘÍTKO: 1:25	
FORMÁT: 1xA4	
GENERÁLNÍ PROJEKTANT (GP)	
	<small>Česká zemědělská univerzita v Praze Tel. Centrála: +420 224 381 111</small>
Oliver LADRA	<small>Česká zemědělská univerzita v Praze, Kamýcká 129 165 00 Praha – Suchbát, TEL: +420 224 381 111</small>
ZODPOVĚDNÁ OSOBA GP Oliver LADRA	<small>Česká zemědělská univerzita v Praze, Kamýcká 129 165 00 Praha – Suchbát, TEL: +420 224 381 111</small>
VEDOUCÍ PROJEKTANT ČÁSTI Oliver LADRA	<small>Česká zemědělská univerzita v Praze, Kamýcká 129 165 00 Praha – Suchbát, TEL: +420 224 381 111</small>
VYPRACOVAL Oliver LADRA	<small>Česká zemědělská univerzita v Praze, Kamýcká 129 165 00 Praha – Suchbát, TEL: +420 224 381 111</small>
INVESTOR:	Bc. Patrik Ort a Bc. Gabriela Ort Černuc č.p. 47, 273 23 Černuc
STAVBA:	RD Račice vč. připojení, oplocení a zpevněných ploch parc.č. 619/34, k.ú. Račice u Stětí
ČÁST DOKUMENTACE: STAVEBNÍ ČÁST	Č. ČÁSTI: D.1.1
NÁZEV VÝKRESU: OPLOCENÍ	Č. VÝKRESU: 9

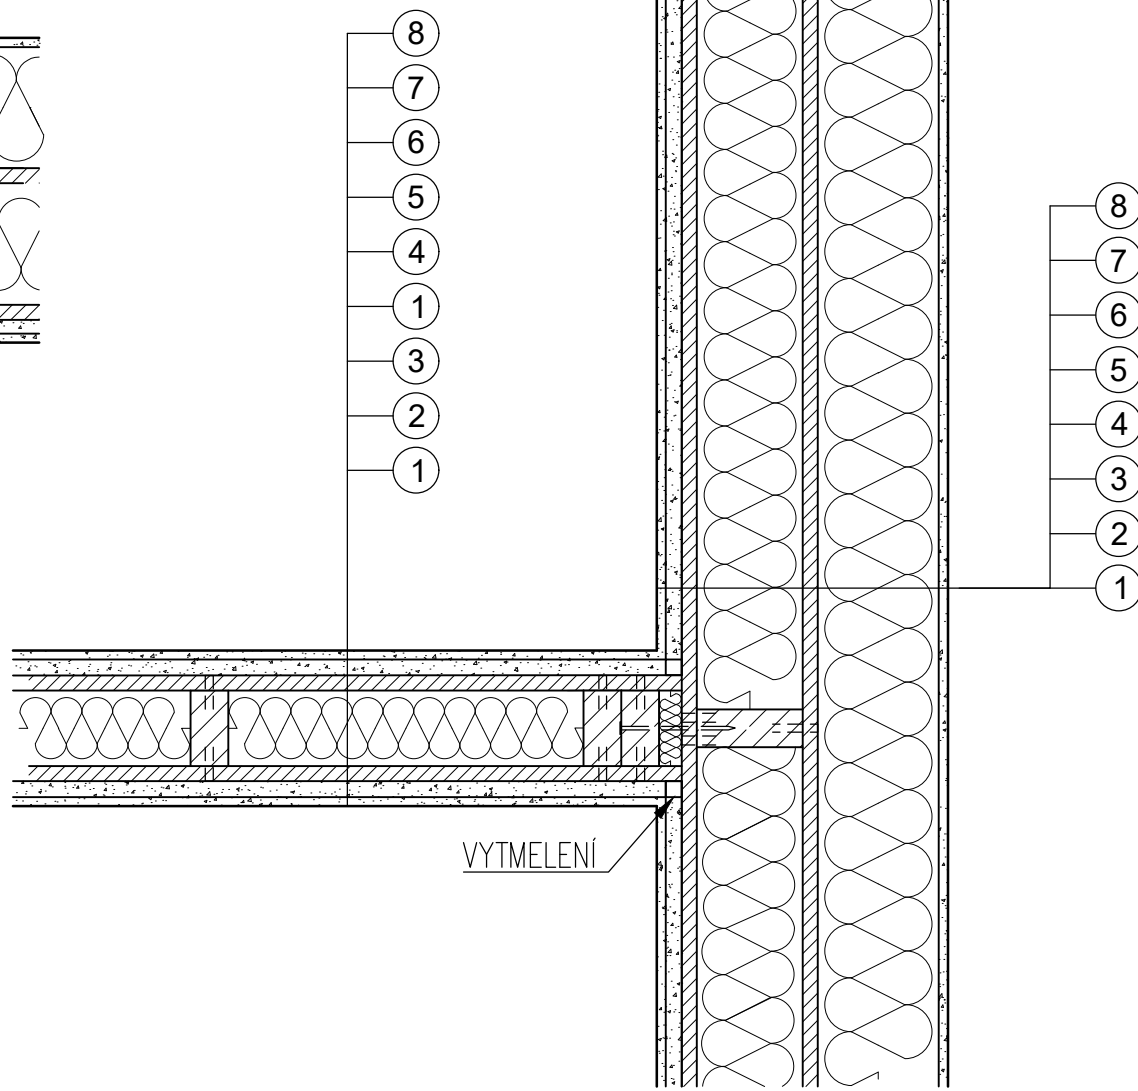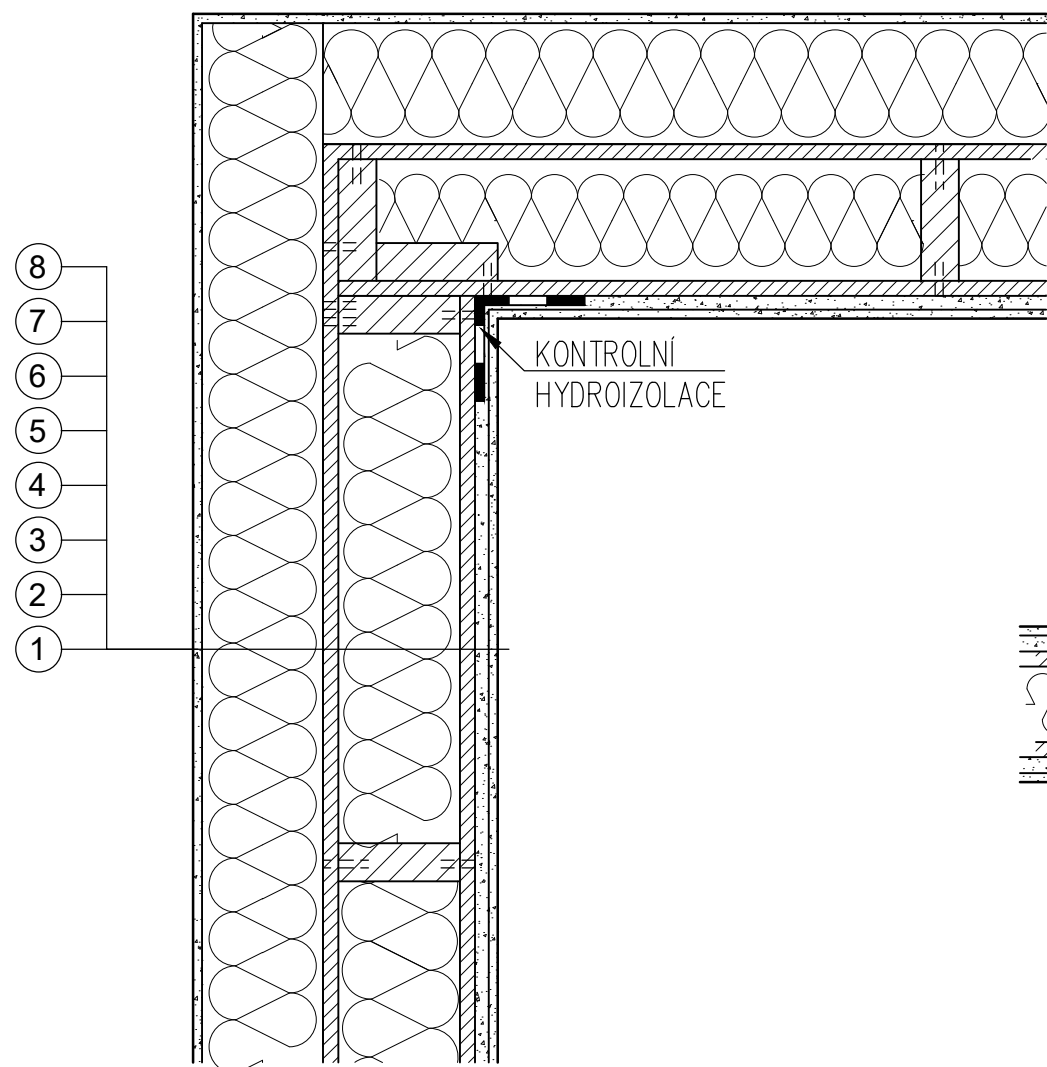

DETAIL Č.1

SKLADBA OBVODOVÉ STĚNY:

- | | |
|--|-------------|
| 1. omítka fasádní tenkovrstvá | tl. 1 mm |
| 2. tepelně izolační vrstva - polystyren PSB-S | tl. 160 mm |
| 3. vnější opláštění OSB deska | tl. 12 mm |
| 4. nosný dřevěný rošt z trámek 50/140mm | |
| 5. tepelná izolační vrstva - izolace foukaná z celulózy Climatizer Plu | tl. 150 mm |
| 6. vnitřní opláštění OSB EGGER 4 TOP | tl. 12,5 mm |
| 7. Knauf SDK WHITE 12,5 mm | tl. 12,5 mm |
| 8. malba, odstín bílý | |

350 mm

DETAIL Č.2


SKLADBA VNITŘNÍCH STĚN

- | | |
|---|------------|
| 1. malba, odstín bílý | |
| 2. deska SDK WHITE | tl. 12,5mm |
| 3. OSB deska | tl. 12 mm |
| 4. dřevěná konstrukce, rošt ze sloupků 50/100mm | |
| 5. izolace foukaná z celulózy Climatizer Plus | tl. 100 mm |
| 6. OSB deska | tl. 12 mm |
| 7. deska SDK WHITE 12,5mm | tl. 12,5mm |
| 8. malba, odstín bílý | |

150 mm

Tato dokumentace je duševním vlastnictvím pana - Oliver LADRA

STUPEŇ: DOKUMENTACE SKUTEČNÉHO PROVEDENÍ STAVBY	
Č. ZAKÁZKY: 2023-001	PARÉ:
DATUM: 01/2023	
MĚŘITKO: 1:10	
FORMÁT: 2xA4	
GENERÁLNÍ PROJEKTANT (GP)	
	<small>Česká zemědělská univerzita v Praze Tel. Garždovna +420 224 381 111</small>
Oliver LADRA	<small>Česká zemědělská univerzita v Praze, Kamýcká 129 165 00 Praha - Suchbát, TEL: +420 224 381 111</small>
ZODPOVĚDNÁ OSOBA GP Oliver LADRA	<small>Česká zemědělská univerzita v Praze, Kamýcká 129 165 00 Praha - Suchbát, TEL: +420 224 381 111</small>
VEDOUcí PROJEKTANT ČÁSTI Oliver LADRA	<small>Česká zemědělská univerzita v Praze, Kamýcká 129 165 00 Praha - Suchbát, TEL: +420 224 381 111</small>
VYPRACOVAL Oliver LADRA	<small>Česká zemědělská univerzita v Praze, Kamýcká 129 165 00 Praha - Suchbát, TEL: +420 224 381 111</small>
INVESTOR:	Bc. Patrik Ort a Bc. Gabriela Ort Černuc č.p. 47, 273 23 Černuc
STAVBA:	RD Račice vč. připojení, oplocení a zpevněných ploch parc.č. 619/34, k.ú. Račice u Štětí
ČÁST DOKUMENTACE:	Č. ČÁSTI:
STAVEBNÍ ČÁST	D.1.1
NÁZEV VÝKRESU:	Č. VÝKRESU:
DETAIL Č.1/2	10.

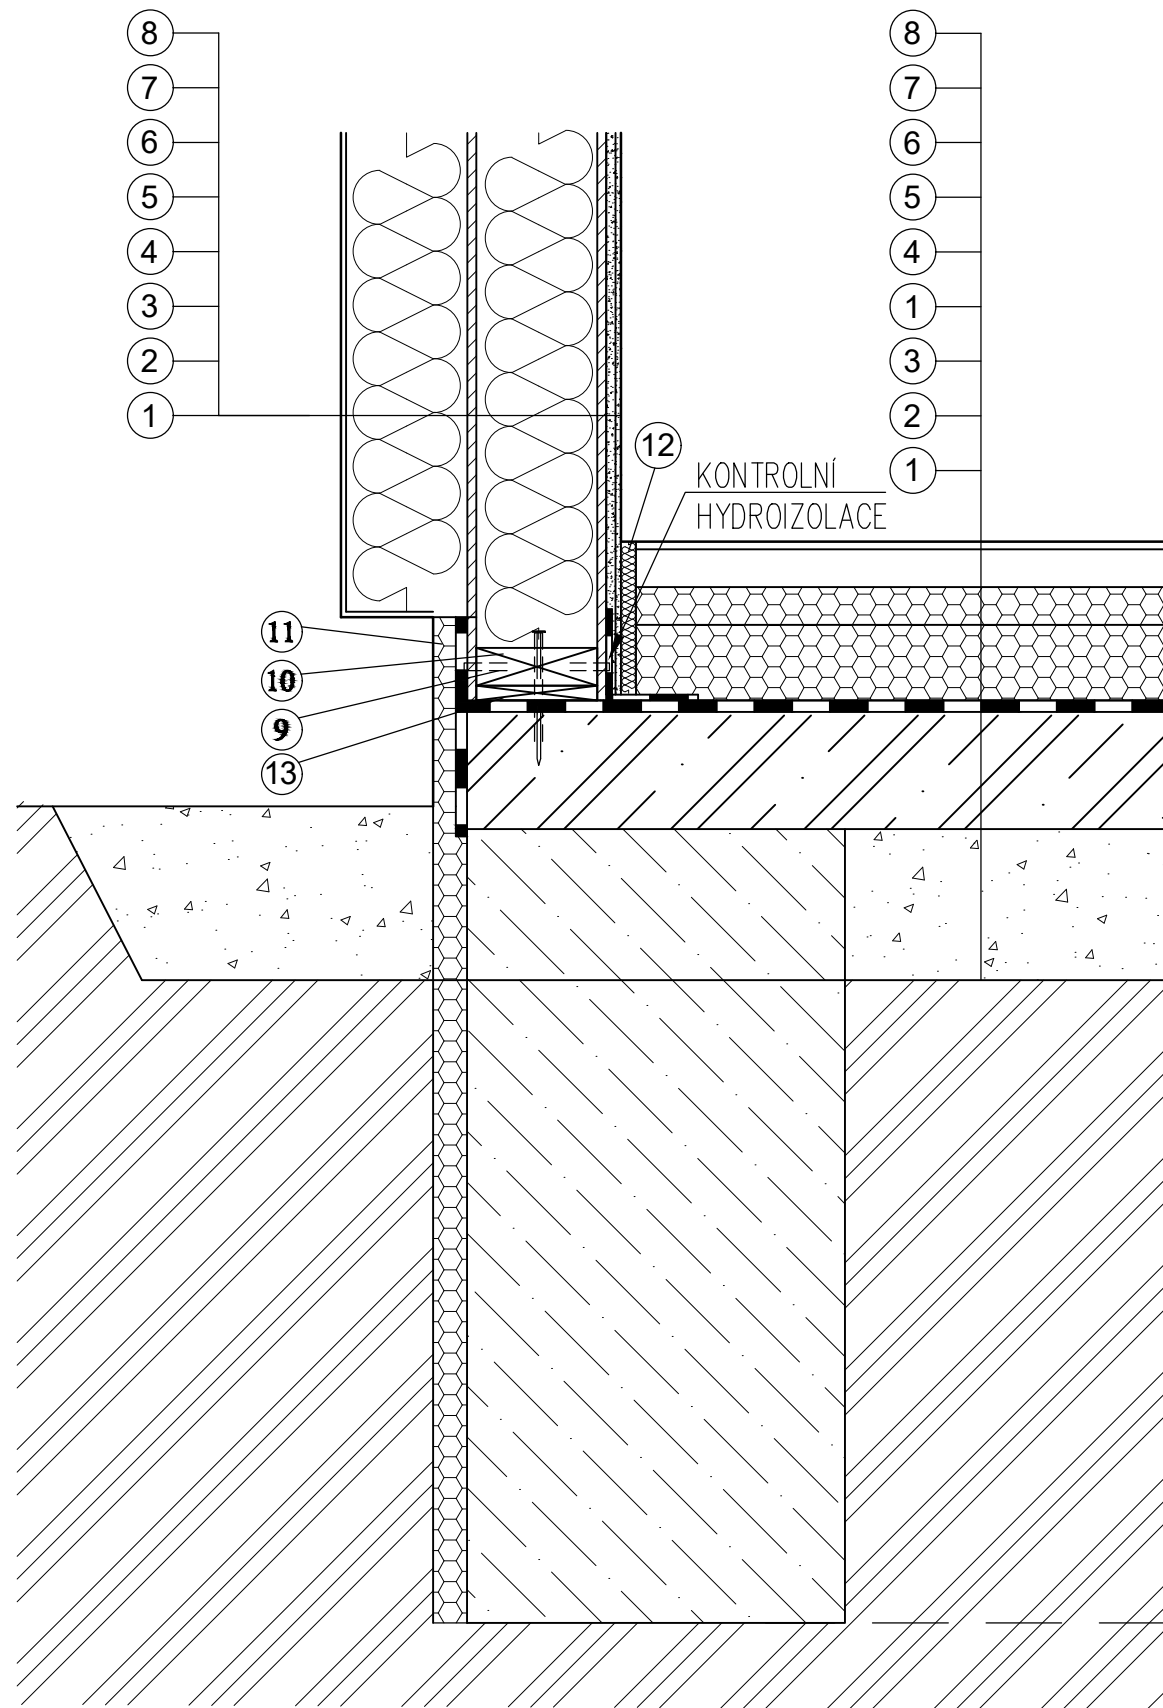

DETAIL Č.3 SKLADBA ZÁKLADŮ

1. Podlahový prvek
2. Konstrukce podlahy
3. Izolační deska do plovoucích podlah - PSB tl.50 mm
4. Vyrovnávací vrstva tl.120 mm
5. Zdvojená hydroizolační folie tl. 0.4 mm
6. ŽB základová deska tl.150 mm
7. Štěrkový podsyp tl. 200 mm
8. Původní zemina
9. Pozinkovaná sponka pro upevnění desky
10. Dřevěná konstrukce rámu tl. 45 mm
11. Sokl - Polystyren PSB-S
12. Dilatační spára (pásek)
13. Základová lišta

Tato dokumentace je duševním vlastnictvím pana - Oliver LADRA

STUPEŇ: DOKUMENTACE SKUTEČNÉHO PROVEDENÍ STAVBY	
Č. ZAKÁZKY: 2023-001	PARÉ:
DATUM: 01/2023	
MĚŘITKO: 1:10	
FORMÁT: 2xA4	
GENERÁLNÍ PROJEKTANT (GP)	
Oliver LADRA	Česká zemědělská univerzita v Praze, Kamýcká 129 165 00 Praha - Suchbát, TEL: +420 224 381 111
ZODPOVĚDNÁ OSOBA GP Oliver LADRA	Česká zemědělská univerzita v Praze, Kamýcká 129 165 00 Praha - Suchbát, TEL: +420 224 381 111
VEDOUcí PROJEKTANT ČÁSTI Oliver LADRA	Česká zemědělská univerzita v Praze, Kamýcká 129 165 00 Praha - Suchbát, TEL: +420 224 381 111
VYPRACOVAL Oliver LADRA	Česká zemědělská univerzita v Praze, Kamýcká 129 165 00 Praha - Suchbát, TEL: +420 224 381 111
INVESTOR:	Bc. Patrik Ort a Bc. Gabriela Ort Černuc č.p. 47, 273 23 Černuc
STAVBA:	RD Račice vč. připojení, oplocení a zpevněných ploch parc.č. 619/34, k.ú. Račice u Štětí
ČÁST DOKUMENTACE:	Č. ČÁSTI:
STAVEBNÍ ČÁST	D.1.1
NÁZEV VÝKRESU:	Č. VÝKRESU:
DETAILY Č. 3	11.