

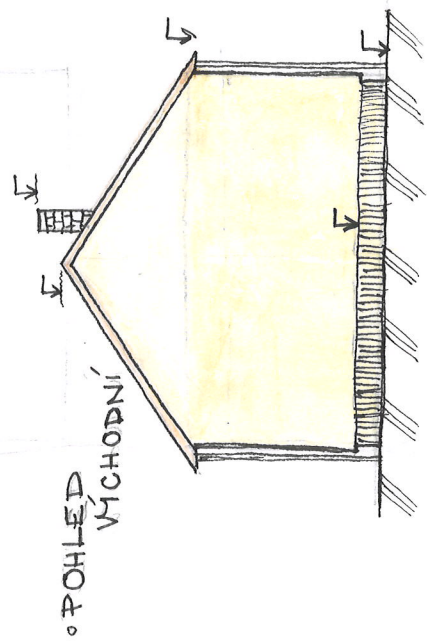


◦ PŮDORYS

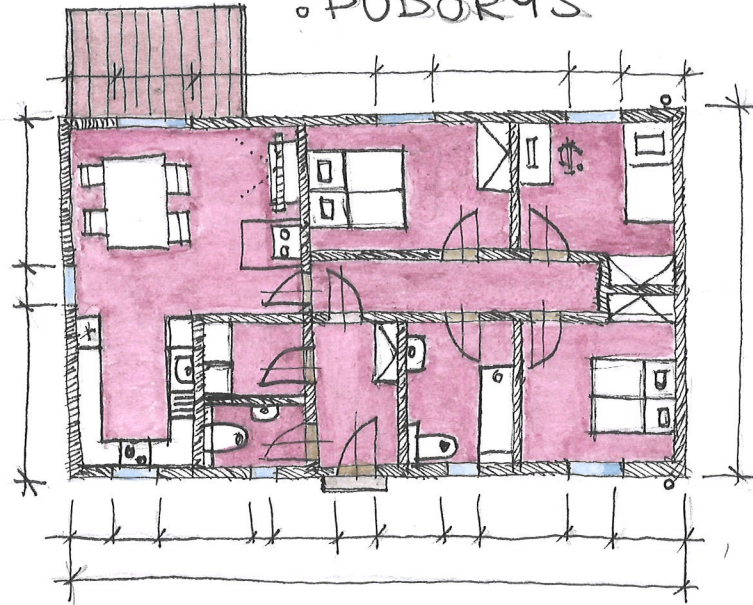



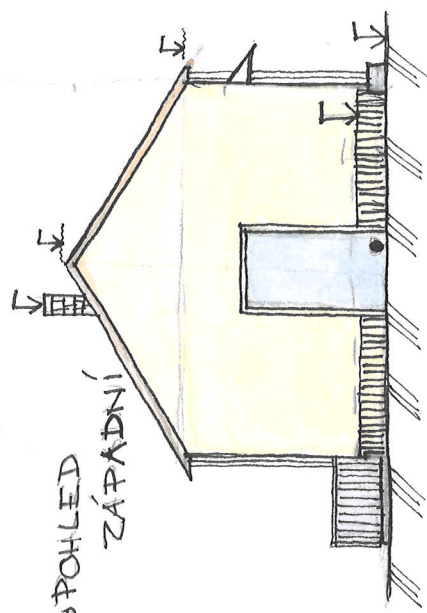


◦ POHLED ZÁPADNÍ

◦ POHLED JIŽNÍ

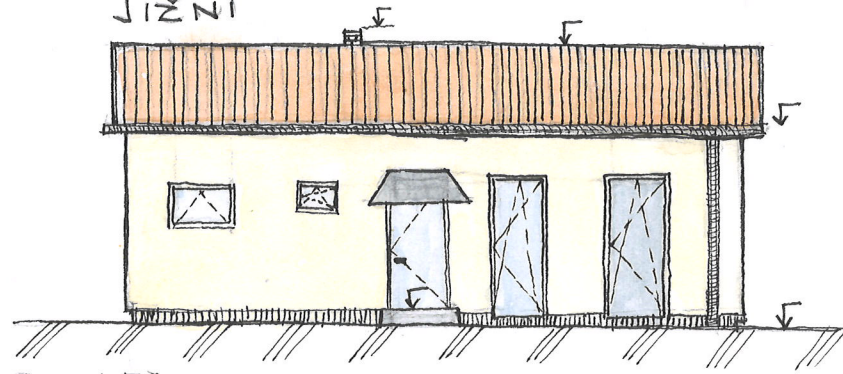


◦ POHLED SEVERNÍ

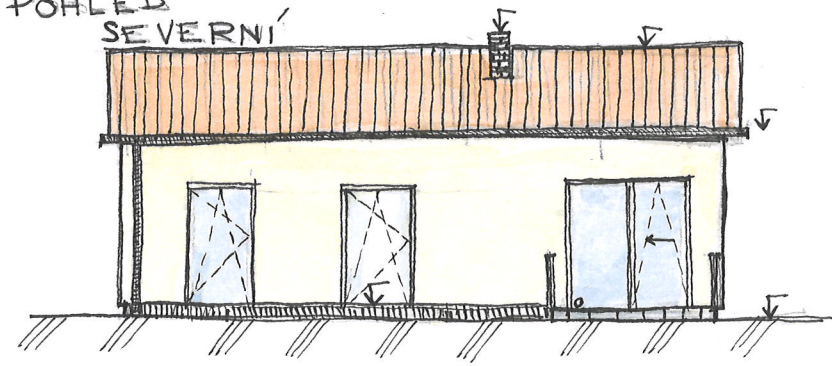


◦ PERSPEKTIVA




Tato dokumentace je duševním vlastnictvím pana – Oliver LADRA

STUPĚŇ: DOKUMENTACE SKUTEČNÉHO PROVEDENÍ STAVBY	
Č. ZAKÁZKY: 2023-001	PARÉ:
DATUM: 01/2023	
MĚŘÍTKO:	
FORMÁT:	
GENERÁLNÍ PROJEKTANT (GP)	
	<small>Česká zemědělská univerzita v Praze Tel. ústředna: +420 224 381 111</small>
Oliver LADRA	Česká zemědělská univerzita v Praze, Kamýcká 129 185 00 Praha – Suchbát, TEL: +420 224 381 111
ZODPOVĚDNÁ OSOBA GP Oliver LADRA	Česká zemědělská univerzita v Praze, Kamýcká 129 185 00 Praha – Suchbát, TEL: +420 224 381 111
VEDOUcí PROJEKTANT ČÁSTI Oliver LADRA	Česká zemědělská univerzita v Praze, Kamýcká 129 185 00 Praha – Suchbát, TEL: +420 224 381 111
VYPRACOVAL Oliver LADRA	Česká zemědělská univerzita v Praze, Kamýcká 129 185 00 Praha – Suchbát, TEL: +420 224 381 111
INVESTOR:	Bc. Patrik Ort a Bc. Gabriela Ort Černuc č.p. 47, 273 23 Černuc
STAVBA:	RD Račice vč. připojení, oplocení a zpevněných ploch parc.č. 619/34, k.ú. Račice u Štětí
ČÁST DOKUMENTACE:	Č. ČÁSTI:
NÁZEV VÝKRESU:	Č. VÝKRESU:


Tato dokumentace je duševním vlastnictvím pana – Oliver LADRA


STUPĚŇ: DOKUMENTACE SKUTEČNÉHO PROVEDENÍ STAVBY	
Č. ZAKÁZKY: 2023-001	PARÉ:
DATUM: 01/2023	
MĚŘÍTKO:	
FORMÁT:	
GENERÁLNÍ PROJEKTANT (GP)	
	<small>Česká zemědělská univerzita v Praze Tel. ústředna: +420 224 381 111</small>
Oliver LADRA	Česká zemědělská univerzita v Praze, Kamýcká 129 165 00 Praha – Suchbát, TEL: +420 224 381 111
ZODPOVĚDNÁ OSOBA GP Oliver LADRA	Česká zemědělská univerzita v Praze, Kamýcká 129 165 00 Praha – Suchbát, TEL: +420 224 381 111
VEDOUcí PROJEKTANT ČÁSTI Oliver LADRA	Česká zemědělská univerzita v Praze, Kamýcká 129 165 00 Praha – Suchbát, TEL: +420 224 381 111
VYPRACOVAL Oliver LADRA	Česká zemědělská univerzita v Praze, Kamýcká 129 165 00 Praha – Suchbát, TEL: +420 224 381 111
INVESTOR:	Bc. Patrik Ort a Bc. Gabriela Ort Černuc č.p. 47, 273 23 Černuc
STAVBA:	RD Račice vč. připojení, oplocení a zpevněných ploch parc.č. 619/34, k.ú. Račice u Štětí
ČÁST DOKUMENTACE: SITUACE STAVBY	Č. ČÁSTI: C.
NÁZEV VÝKRESU:	Č. VÝKRESU:

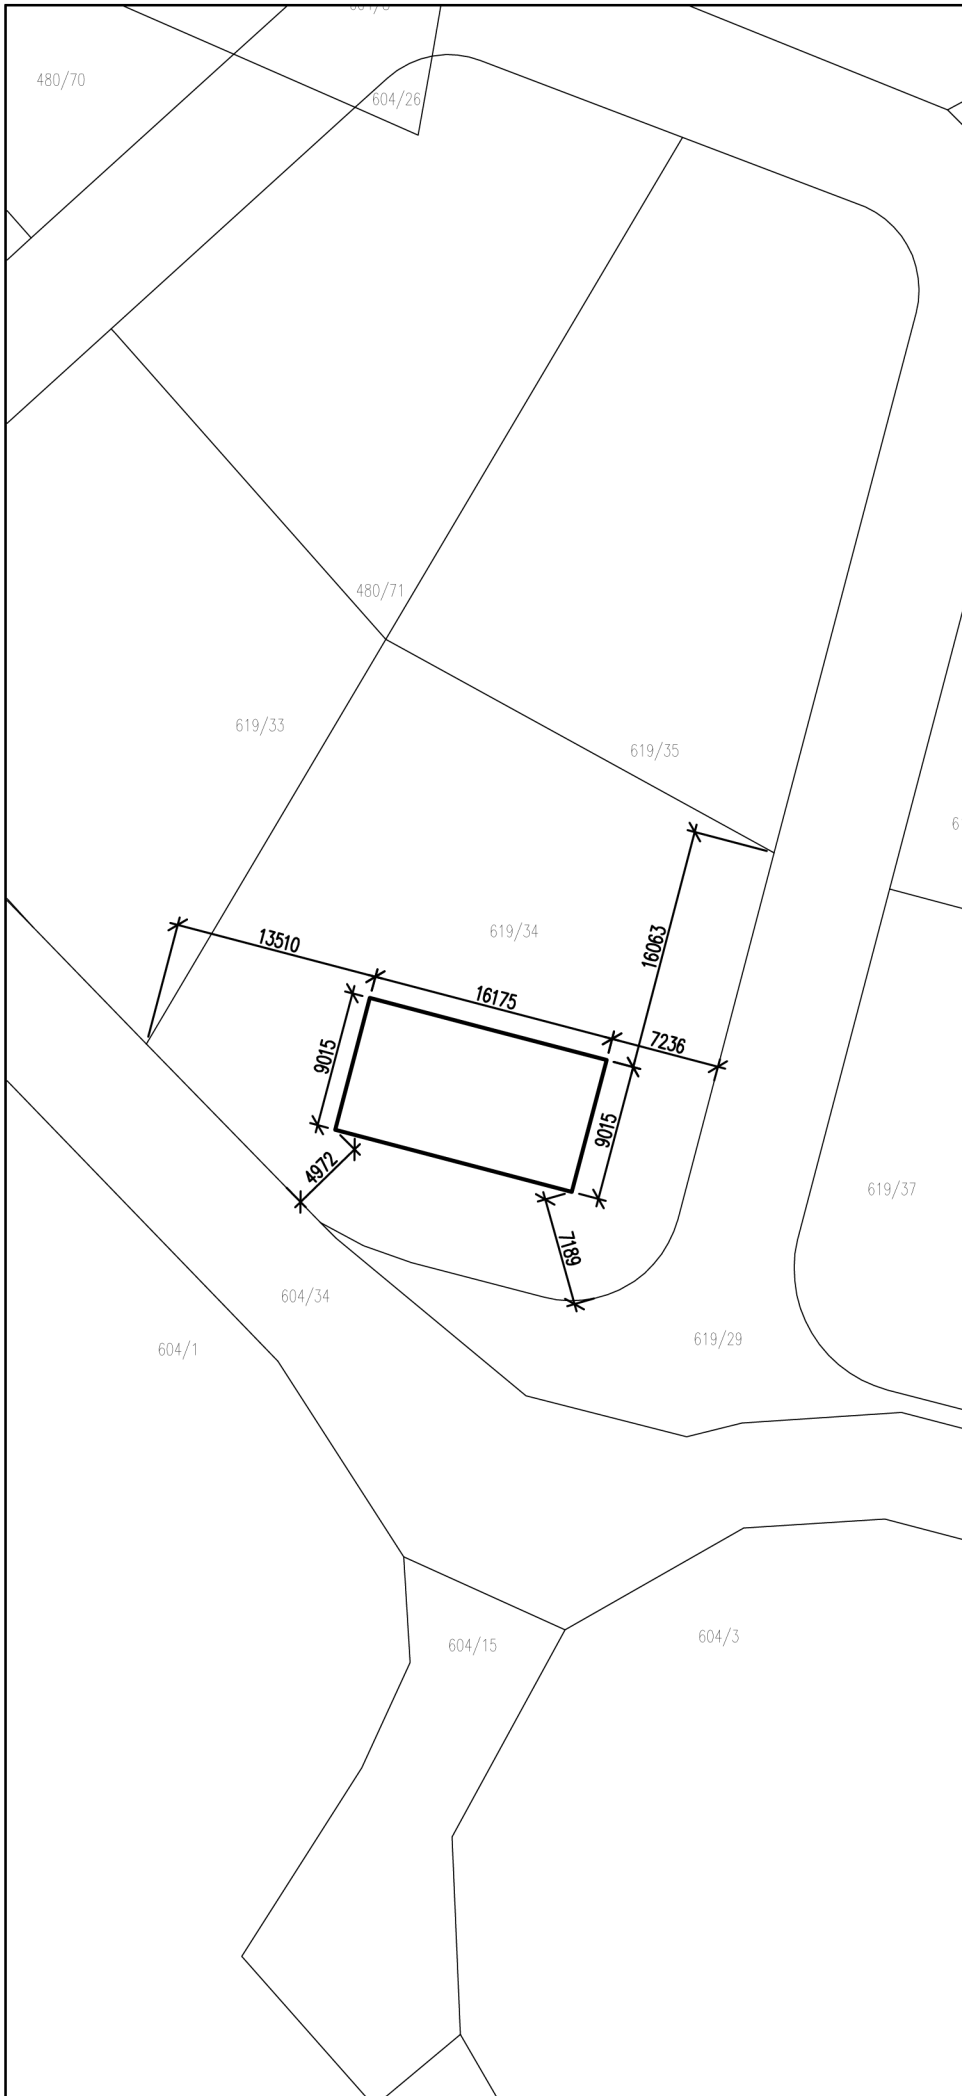

- 170/3 ○ PARCELNÍ ČÍSLO/ZNAK KULTUR
 — HRANICE POZEMKU
 — HRANICE POZEMKU POMOČNÁ
 — OBRYŠ OBJEKTU STÁVAJÍCÍ
 — OBRYŠ OBJEKTU NOVÝ

Tato dokumentace je duševním vlastnictvím pana – Oliver LADRA

STUPEŇ: DOKUMENTACE SKUTEČNÉHO PROVEDENÍ STAVBY	
Č. ZAKÁZKY: 2023-001	PARÉ:
DATUM: 01/2023	
MĚŘÍTKO: 1:500	
FORMÁT: 1xA4	
GENERÁLNÍ PROJEKTANT (GP)	
	<small>Česká zemědělská univerzita v Praze Tel. Centrální: +420 224 381 111</small>
Oliver LADRA	<small>Česká zemědělská univerzita v Praze, Kamýcká 129 165 00 Praha – Suchbát, TEL: +420 224 381 111</small>
ZODPOVĚDNÁ OSOBA GP Oliver LADRA	<small>Česká zemědělská univerzita v Praze, Kamýcká 129 165 00 Praha – Suchbát, TEL: +420 224 381 111</small>
VEDOUČÍ PROJEKTANT ČÁSTI Oliver LADRA	<small>Česká zemědělská univerzita v Praze, Kamýcká 129 165 00 Praha – Suchbát, TEL: +420 224 381 111</small>
VYPRACOVAL Oliver LADRA	<small>Česká zemědělská univerzita v Praze, Kamýcká 129 165 00 Praha – Suchbát, TEL: +420 224 381 111</small>
INVESTOR:	Bc. Patrik Ort a Bc. Gabriela Ort Černuc č.p. 47, 273 23 Černuc
STAVBA:	RD Račice vč. připojení, oplocení a zpevněných ploch parc.č. 619/34, k.ú. Račice u Stětí
ČÁST DOKUMENTACE: SITUACE STAVBY	Č. ČÁSTI: C.
NÁZEV VÝKRESU: ZÁKRES DO KN	Č. VÝKRESU: C.2

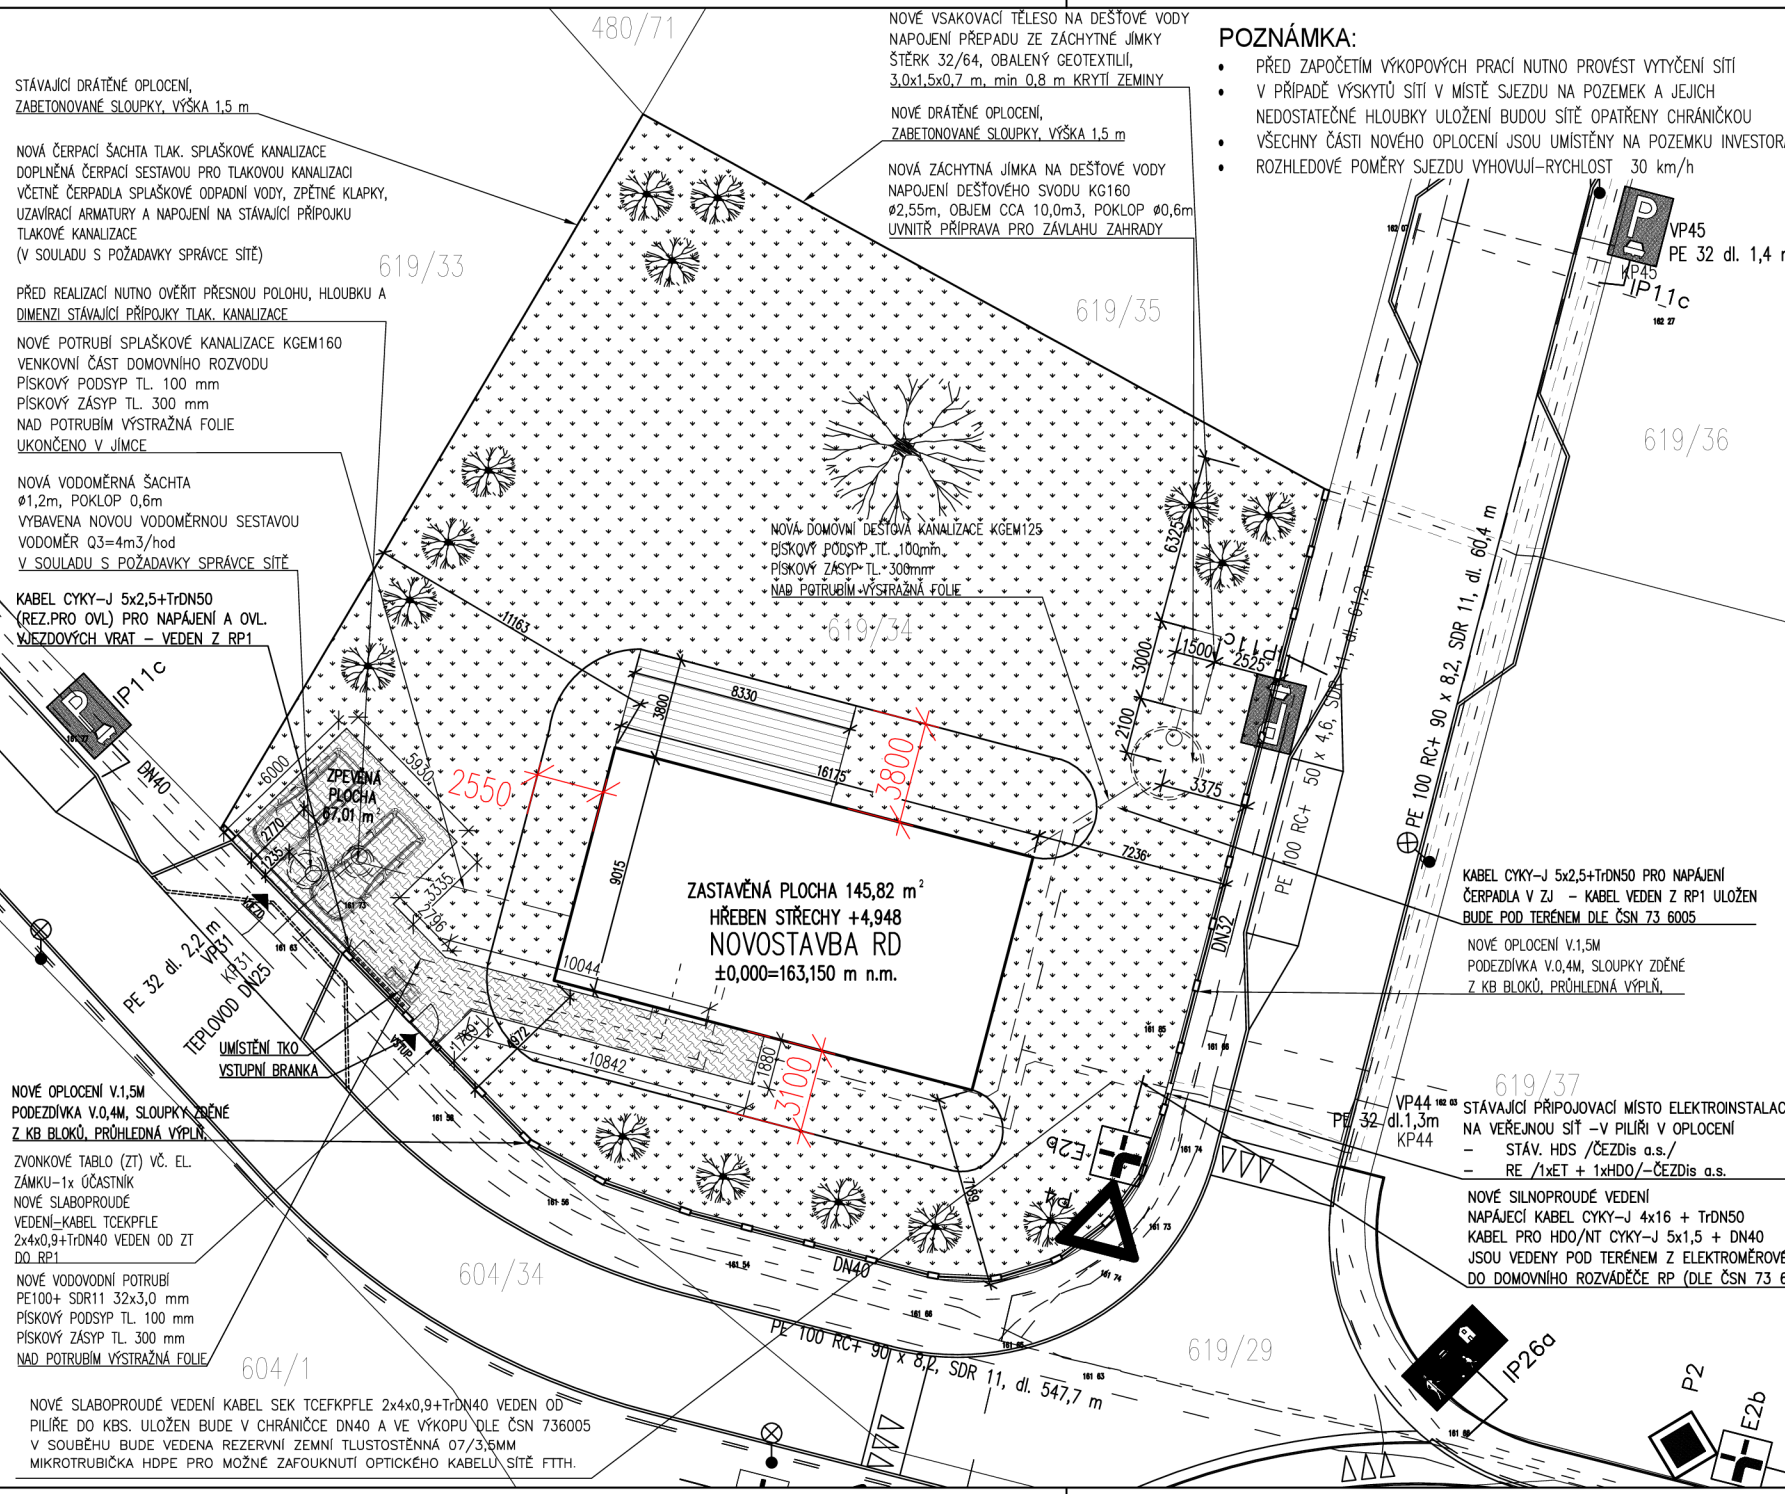

STÁVAJÍCÍ DRÁTĚNÉ OPLOČENÍ,
ZABETONOVANÉ SLOUPKY, VÝŠKA 1,5 m

NOVÁ ČERPAČÍ ŠAHTA TLAK. SPLAŠKOVÉ KANALIZACE
DOPLNĚNÁ ČERPAČÍ SESTAVOU PRO TLAKOVOU KANALIZACI
VČETNĚ ČERPADLA SPLAŠKOVÉ ODPADNÍ VODY, ZPĚTNÉ KLAPKY,
UZAVÍRAČÍ ARMATURY A NAPOJENÍ NA STÁVAJÍCÍ PŘÍPOJKU
TLAKOVÉ KANALIZACE
(V SOULADU S POŽADAVKY SPRÁVCE SÍTĚ)

PŘED REALIZACÍ NUTNO OVĚŘIT PŘESNOU POLOHU, HLOUBKU A
DIMENZI STÁVAJÍCÍ PŘÍPOJKY TLAK. KANALIZACE

NOVÉ POTRUBÍ SPLAŠKOVÉ KANALIZACE KGEM160
VENKOVNÍ ČÁST DOMOVNÍHO ROZVODU
PISKOVÝ PODSYP TL. 100 mm
PISKOVÝ ZÁSYP TL. 300 mm
NAD POTRUBÍM VÝSTRAŽNÁ FOLIE
UKONČENO V JIMCE

NOVÁ VODOMĚRNÁ ŠAHTA
Ø1,2m, POKLOP 0,6m
VYBAVENA NOVOU VODOMĚRNOU SESTAVOU
VODOMĚR Q3=4m3/hod
V SOULADU S POŽADAVKY SPRÁVCE SÍTĚ

KABEL CYKY-J 5x2,5+TrDN50
(REZ.PRO OVL.) PRO NAPÁJENÍ A OVL.
VJEZDOVÝCH VRAT - VEDEN Z RP1

NOVÉ OPLOČENÍ V1,5M
PODEZDÍVKA V.0,4M, SLOUPKY ZDĚNÉ
Z KB BLOKŮ, PRŮHLEDNÁ VÝPLŇ

ZVONKOVÉ TABLO (ZT) VČ. EL.
ZÁMKU-1x ÚČASTNÍK
NOVÉ SLABOPROUDÉ
VEDENÍ-KABEL TCEKPFLE
2x4x0,9+TrDN40 VEDEN OD ZT
DO RP1

NOVÉ VODOVODNÍ POTRUBÍ
PE100+ SDR11 32x3,0 mm
PISKOVÝ PODSYP TL. 100 mm
PISKOVÝ ZÁSYP TL. 300 mm
NAD POTRUBÍM VÝSTRAŽNÁ FOLIE

NOVÉ SLABOPROUDÉ VEDENÍ KABEL SEK TCEKPFLE 2x4x0,9+TrDN40 VEDEN OD
PILÍŘE DO KBS. ULOŽEN BUDE V CHRÁNIČCE DN40 A VE VÝKOPU DLE ČSN 736005
V SOUBĚHU BUDE VEDENA REZERVNÍ ZEMNÍ TLUSTOSTĚNNÁ 07/3,5MM
MIKROTRUBIČKA HDPE PRO MOŽNÉ ZAFOUKNUTÍ OPTICKÉHO KABELU SÍTĚ FTTH.

NOVÉ VSAKOVACÍ TĚLESO NA DEŠTOVÉ VODY
NAPOJENÍ PŘEPADU ZE ZÁCHYTNÉ JIMKY
ŠTĚRK 32/64, OBALENÝ GEOTEXTIÍLÍ,
3,0x1,5x0,7 m, min 0,8 m KRYTÍ ZEMINY

NOVÉ DRÁTĚNÉ OPLOČENÍ,
ZABETONOVANÉ SLOUPKY, VÝŠKA 1,5 m

NOVÁ ZÁCHYTNÁ JIMKA NA DEŠTOVÉ VODY
NAPOJENÍ DEŠTOVÉHO SVODU KG160
Ø2,55m, OBJEM CCA 10,0m3, POKLOP Ø0,6m
UVNITŘ PŘÍPRAVA PRO ZÁVLAHU ZAHRADY

NOVÁ DOMOVNÍ DEŠTOVÁ KANALIZACE KGEM125
PISKOVÝ PODSYP TL. 100mm
PISKOVÝ ZÁSYP TL. 300mm
NAD POTRUBÍM VÝSTRAŽNÁ FOLIE

ZASTAVĚNÁ PLOCHA 145,82 m²
HŘEBEN STŘECHY +4,948
NOVOSTAVBA RD
±0,000=163,150 m n.m.

POZNÁMKA:

- PŘED ZAPOČETÍM VÝKOPOVÝCH PRACÍ NUTNO PROVÉST VYTYČENÍ SÍTĚ
- V PŘÍPADĚ VÝSKYTU SÍTĚ V MÍSTĚ SJEZDU NA POZEMEK A JEJICH NEDOSTATEČNÉ HLOUBKY ULOŽENÍ BUDOU SÍTĚ OPATŘENY CHRÁNIČKOU
- VŠECHNY ČÁSTI NOVOHO OPLOČENÍ JSOU UMÍSTĚNY NA POZEMKU INVESTORA
- ROZHLEDOVÉ POMĚRY SJEZDU VYHOVUJÍ-RYCHLOST 30 km/h

KABEL CYKY-J 5x2,5+TrDN50 PRO NAPÁJENÍ
ČERPADLA Z ZJ - KABEL VEDEN Z RP1 ULOŽEN
BUDE POD TERÉNEM DLE ČSN 73 6005

NOVÉ OPLOČENÍ V1,5M
PODEZDÍVKA V.0,4M, SLOUPKY ZDĚNÉ
Z KB BLOKŮ, PRŮHLEDNÁ VÝPLŇ

STÁVAJÍCÍ PŘÍPOJKOVÉ MÍSTO ELEKTROINSTALACE
NA VEŘEJNOU SÍŤ -V PILÍŘI V OPLOČENÍ
- STAV. HDS /ČEZDis a.s./
- RE /1xET + 1xHDO/-ČEZDis a.s.

NOVÉ SILNOPROUDÉ VEDENÍ
NAPÁJECÍ KABEL CYKY-J 4x16 + TrDN50
KABEL PRO HDO/NT CYKY-J 5x1,5 + DN40
JSOU VEDENY POD TERÉNEM Z ELEKTROMĚROVŮ
DO DOMOVNÍHO ROZVÁDĚČE RP (DLE ČSN 73 60)

LEGENDA

STÁVAJÍCÍ STAV - OBJEKTY	OBRYSY OBJEKTU
HRANICE POZEMKU	HRANICE POZEMKU POMOČNÁ
PARCELNÍ ČÍSLO/ZNAK KULTUR	170/3
STÁVAJÍCÍ STROMY A KEŘE	STÁVAJÍCÍ STROMY A KEŘE
STÁVAJÍCÍ STAV - SÍTĚ	SILNOPROUD--NN--NADZEMNÍ
	SILNOPROUD--NN--PODZEMNÍ
	SILNOPROUD--VN--NADZEMNÍ
	SILNOPROUD--VN--PODZEMNÍ
	SLABOPROUD
	VEŘEJNÉ OSVĚTLENÍ
	VODOVOD/ŠAHTA
	KANALIZACE DEŠTOVÁ
	KANALIZACE SPLAŠKOVÁ/ŠAHTA
	NTL PLYNOVOD
	STL PLYNOVOD
	TEPLOVOD
	STÁVAJÍCÍ ZPEVNĚNÉ PLOCHY
	STÁVAJÍCÍ OZELENĚNÉ PLOCHY
NAVRŽENÝ STAV - OBJEKTY	OBRYSY OBJEKTU
	NOVÉ STROMY A KEŘE
	KÁČENÉ STROMY A KEŘE
	VÝŠKA UPRAVENÉHO TERÉNU
	VÝŠKA PŮVODNÍHO TERÉNU
	VÝŠKOPIS PŮVODNÍHO TERÉNU
	OPLOČENÍ DRÁTĚNÉ
NAVRŽENÝ STAV - SÍTĚ	SILNOPROUD--NN--PODZEMNÍ
	SLABOPROUD
	VODOVOD/ŠAHTA
	KANALIZACE DEŠTOVÁ
	NTL PLYNOVOD
	TEPLOVOD
NAVRŽENÝ STAV - POVRCHY	NOVÉ ZPEVNĚNÉ PLOCHY/TERASA
	NOVÉ OZELENĚNÉ PLOCHY

Tato dokumentace je duševním vlastnictvím pana - Oliver LADRA

STUPĚŇ: DOKUMENTACE SKUTEČNÉHO PROVEDENÍ STAVBY

Č. ZAKÁZKY: 2023-001	PARĚ:
DATUM: 01/2023	
MĚŘÍTKO: 1:200	
FORMÁT: 2xA4	
GENERALNÍ PROJEKTANT (GP)	



Česká zemědělská univerzita v Praze
Tel. Centrála +420 224 381 111

Česká zemědělská univerzita v Praze, Kamýřská 129
185 00 Praha - Suchbát, TEL: +420 224 381 111

Česká zemědělská univerzita v Praze, Kamýřská 129
185 00 Praha - Suchbát, TEL: +420 224 381 111

INVESTOR: Bc. Patrik Ort a Bc. Gabriela Ort
Černuc č.p. 47, 273 23 Černuc

STAVBA: RD Račice vč. přípojení, opločení a zpevněných ploch parc.č. 619/34, k.ú. Račice u Stětí	Č. ČSTI: C.
ČÁST DOKUMENTACE: SITUACE STAVBY	Č. VÝKRESU: C.3
NÁZEV VÝKRESU: KOORDINAČNÍ SITUACE	

Tato dokumentace je duševním vlastnictvím pana – Oliver LADRA

STUPĚŇ: DOKUMENTACE SKUTEČNÉHO PROVEDENÍ STAVBY	
Č. ZAKÁZKY: 2023-001	PARÉ:
DATUM: 01/2023	
MĚŘÍTKO:	
FORMÁT:	
GENERÁLNÍ PROJEKTANT (GP) Oliver LADRA	 <small>Česká zemědělská univerzita v Praze Tel. středisko: +420 224 381 111</small> Česká zemědělská univerzita v Praze, Kamýcká 129 165 00 Praha – Suchbát, TEL: +420 224 381 111
ZODPOVĚDNÁ OSOBA GP Oliver LADRA	Česká zemědělská univerzita v Praze, Kamýcká 129 165 00 Praha – Suchbát, TEL: +420 224 381 111
VEDOUcí PROJEKTANT ČÁSTI Oliver LADRA	Česká zemědělská univerzita v Praze, Kamýcká 129 165 00 Praha – Suchbát, TEL: +420 224 381 111
VYPRACOVAL Oliver LADRA	Česká zemědělská univerzita v Praze, Kamýcká 129 165 00 Praha – Suchbát, TEL: +420 224 381 111
INVESTOR:	Bc. Patrik Ort a Bc. Gabriela Ort Černuc č.p. 47, 273 23 Černuc
STAVBA:	RD Račice vč. připojení, oplocení a zpevněných ploch parc.č. 619/34, k.ú. Račice u Štětí
ČÁST DOKUMENTACE: POZEMNÍ OBJEKTY	Č. ČÁSTI: D.1
NÁZEV VÝKRESU: STAVEBNÍ ČÁST	Č. VÝKRESU: D.1.1

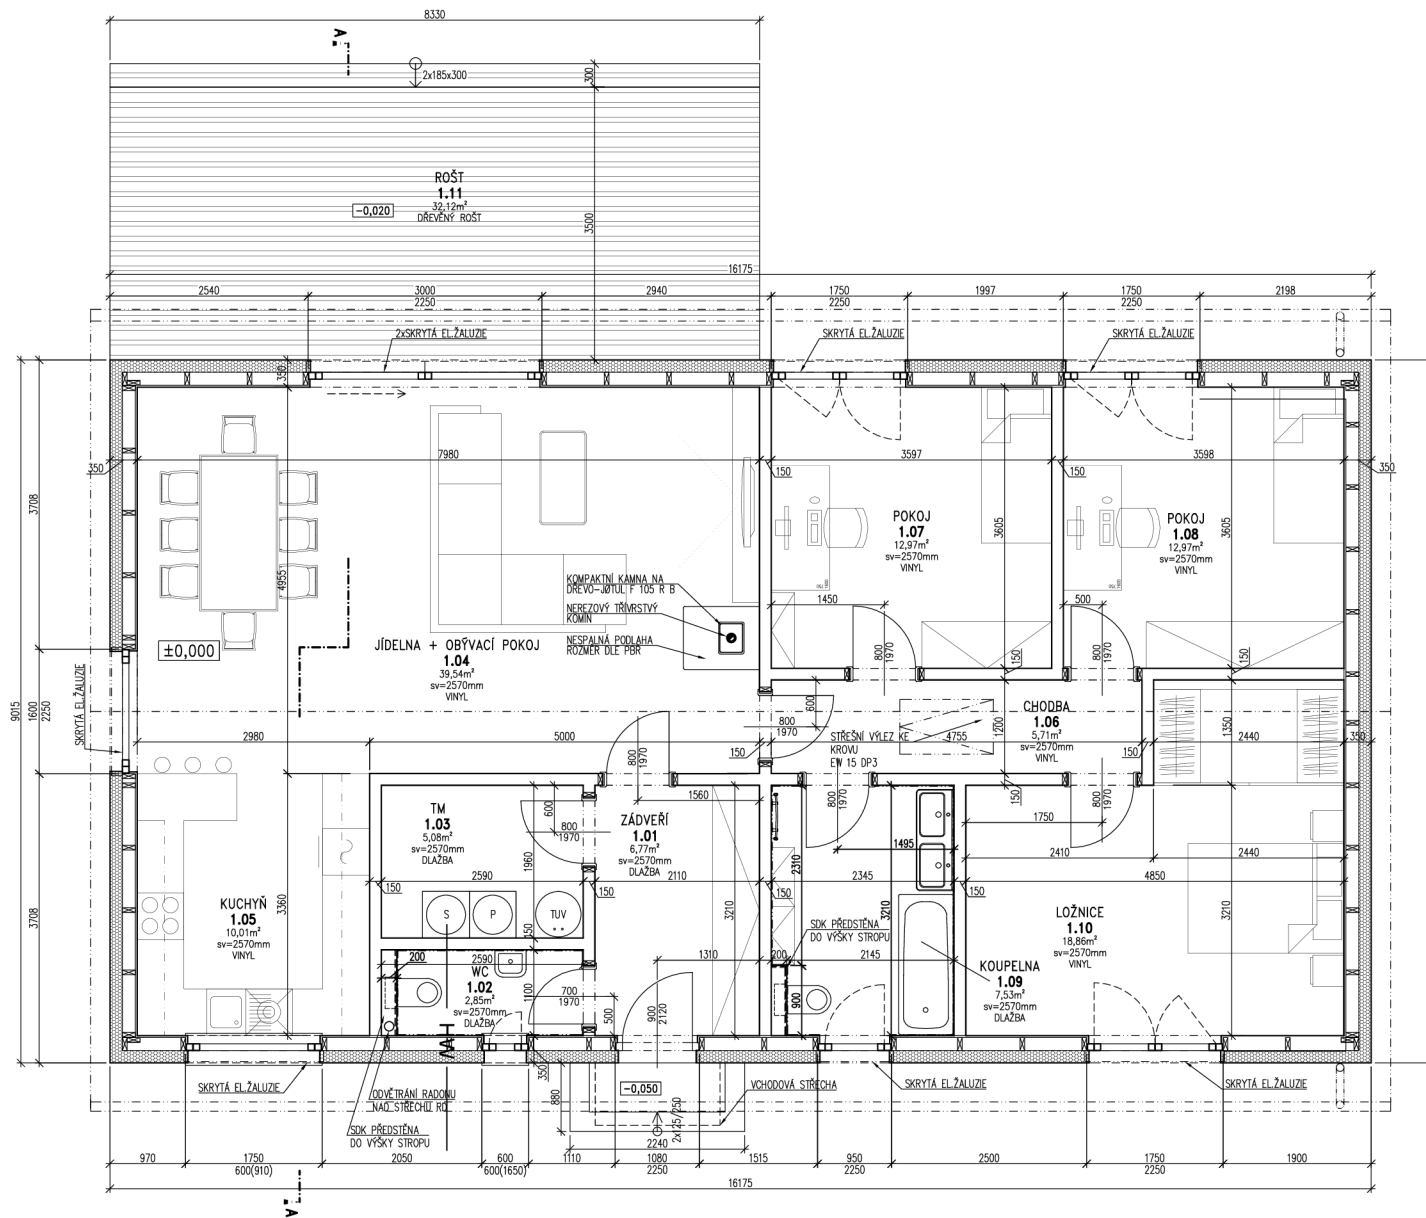

TABULKA MÍSTNOSTÍ			
Č.M.	NÁZEV MÍSTNOSTI	PLOCHA	POVRCH
1.01	ZÁDVEŘÍ	6,77 m ²	VINYL
1.02	WC	2,85 m ²	DLAŽBA
1.03	TM	5,08 m ²	DLAŽBA
1.04	JÍDELNA + OBÝVACÍ POKOJ	39,54 m ²	VINYL
1.05	KUCHYŇ	10,01 m ²	VINYL
1.06	CHODBA	5,71 m ²	VINYL
1.07	POKOJ	12,97 m ²	VINYL
1.08	POKOJ	12,97 m ²	VINYL
1.09	KOUPELNA	7,54 m ²	DLAŽBA
1.10	LOŽNICE	18,86 m ²	VINYL
	CELKEM	122,30 m ²	
1.11	TERASA	32,12 m ²	DR. ROŠT



Tato dokumentace je duševním vlastnictvím pana - Oliver LADRA

STUPEŇ: DOKUMENTACE SKUTEČNÉHO PROVEDENÍ STAVBY

Č. ZAKÁZKY: 2023-001 PARE:
 DATUM: 01/2023
 MĚŘÍTKO: 1:50
 FORMÁT: 2xA4
 GENERÁLNÍ PROJEKTANT (GP)



Oliver LADRA
 ZODPOVĚDNÁ OSOBA GP
 Oliver LADRA
 VEDOUcí PROJEKTANT ČÁSTI
 Oliver LADRA
 VYPRACOVAL
 Oliver LADRA


INVESTOR: Bc. Patrik Ort a Bc. Gabriela Ort
 Čermec č.p. 47, 273 23 Čermec

STAVBA: RD Račice
 vč. připojení, oplocení a zpevněných ploch
 parc.č. 619/34, k.ú. Račice u Stětí

ČÁST DOKUMENTACE: STAVEBNÍ ČÁST
 Č. ČÁSTI: D.1.1

NÁZEV VÝKRESU: PŮDORYS 1.NP
 Č. VÝKRESU: 2.

ŘEZ A-A

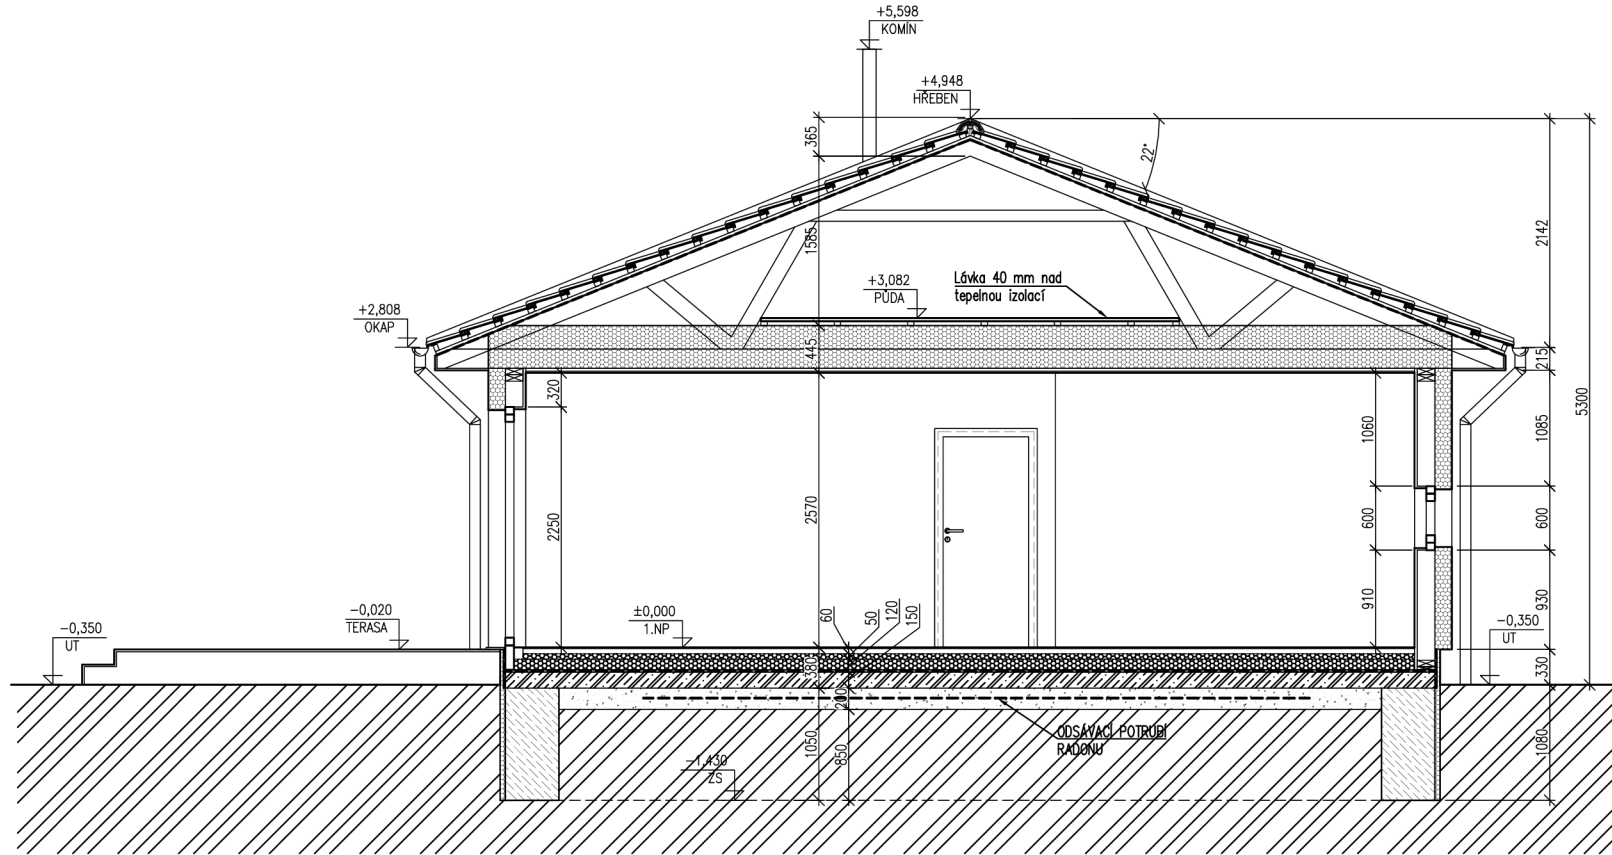


- ### LEGENDA MATERIÁLŮ
- DŘEVĚNÉ MONTOVANÉ PREFAB NOSNÉ KONSTRUKCE
 - ŽB KCE, ŽELEZOBETONOVÁ ZÁKLADOVÁ DESKA, 2x KARI SÍŤ 6/150/150, BETON C16/20 (B20)
 - ZÁKLADOVÝ PAS – BETON C16/20 (B20)
 - BETONOVÉ PROLÉVACÍ TVÁRNICE TL. 300 MM 300x250x500 MM VYPLNĚNÉ BETONEM C16/20 VÝZTUŽ SVISLÁ 1x8: A 500 mm, VODOROVNÁ 2x8 ZATÁHNOU MIN. 300 MM DO ZÁKLADOVÉHO PASU
 - IZOLACE TEPELNÉ A AKUSTICKÉ
 - PODLAHOVÝ EPS 100S, FASÁDNÍ EPS 70F FOUKANÁ, CELULÓZOVÁ IZOLACE
 - BETONOVÁ MAZANINA C16/20 (B/20), NEBO PODKLADNÍ BETON C12/15 (B15)
 - PŮVODNÍ ZEMINA
 - ZÁSYP VHDNOU ZEMINOU, HUTNĚNÝ NA 150 kPa
 - ŘÍČNÍ PĚLENÝ KAČÍREK FRAKCE 4–12mm, NEBO ŠTĚRKOVÝ PODSYP HUTNĚNÝ
 - SDK PŘÍČKY KNAUF W112 – 100,105,150,155mm
 - DŘEVOVLAKNITÁ DESKA INTHERMO

Tato dokumentace je duševním vlastnictvím pana – Oliver LADRA

STUPĚŇ: DOKUMENTACE SKUTEČNÉHO PROVEDENÍ STAVBY	
Č. ZAKÁZKY: 2023-001	PARÉ:
DATUM: 01/2023	MĚŘTKO: 1:50
FORMÁT: 2xA4	GENERALNÍ PROJEKTANT (GP):
<small>Česká zemědělská univerzita v Praze Tel. Centrála +420 224 381 111</small>	
Oliver LADRA	Česká zemědělská univerzita v Praze, Kamýčkův 128 185 00 Praha – Suchbát, TEL: +420 224 381 111
ZODPOVĚDNÁ OSOBA GP Oliver LADRA	Česká zemědělská univerzita v Praze, Kamýčkův 128 185 00 Praha – Suchbát, TEL: +420 224 381 111
VEDOUČÍ PROJEKTANT ČÁSTI Oliver LADRA	Česká zemědělská univerzita v Praze, Kamýčkův 128 185 00 Praha – Suchbát, TEL: +420 224 381 111
VYPRACOVAL Oliver LADRA	Česká zemědělská univerzita v Praze, Kamýčkův 128 185 00 Praha – Suchbát, TEL: +420 224 381 111
INVESTOR: Bc. Patrik Ort a Bc. Gabriela Ort Černuc č.p. 47, 273 23 Černuc	
STAVBA: RD Račice vč. připojení, oplocení a zpevněných ploch parc.č. 619/34, k.ú. Račice u Štětí	
ČÁST DOKUMENTACE: STAVEBNÍ ČÁST	Č. ČÁSTI: D.1.1
NÁZEV VÝKRESU: ŘEZ A-A	Č. VÝKRESU: 3.

POHLED SEVERNÍ

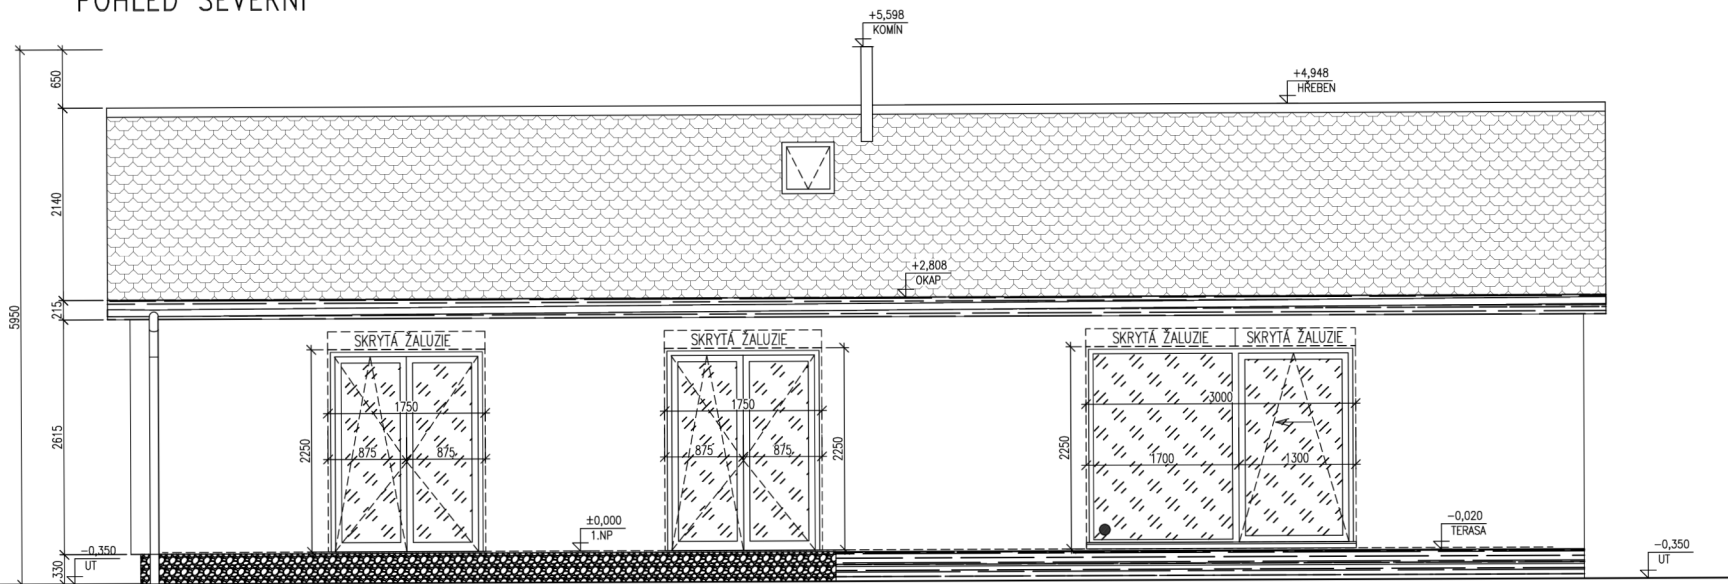

LEGENDA MATERIÁLŮ

-  STŘEŠNÍ KRYTINA
-  OMÍTKA BILÁ
-  OMÍTKA KRÉMOVÁ
-  SOKLOVÁ OMÍTKA
-  ČÍRE PROSKLENÍ
-  DŘEVO

Tato dokumentace je duševním vlastnictvím pana – Oliver LADRA

STUPEN: **DOKUMENTACE SKUTEČNÉHO PROVEDENÍ STAVBY**

Č. ZAKÁZKY: 2023-001 PARE:
 DATUM: 01/2023
 MĚŘÍTKO: 1:50
 FORMÁT: 2xA4
 GENERÁLNÍ PROJEKTANT (GP):



Číslo zeměpisné adresy v Praze:
 Tel. ústředna +420 224 381 111

Oliver LADRA
 ZODPOVĚDNÁ OSOBA GP
 Oliver LADRA
 VEDOUcí PROJEKTANT ČÁSTI
 Oliver LADRA
 VYPRACOVAL
 Oliver LADRA


INVESTOR: Bc. Patrik Ort a Bc. Gabriela Ort
 Černuc č.p. 47, 273 23 Černuc

STAVBA: **RD Račice**
 vč. připojení, oplocení a zpevněných ploch
 parc.č. 619/34, k.ú. Račice u Štětí


ČÁST DOKUMENTACE: **STAVEBNÍ ČÁST** Č. ČÁSTI: **D.1.1**

NAZEV VÝKRESU: **POHLED SEVERNÍ** Č. VÝKRESU: **5.**


POHLED JIŽNÍ

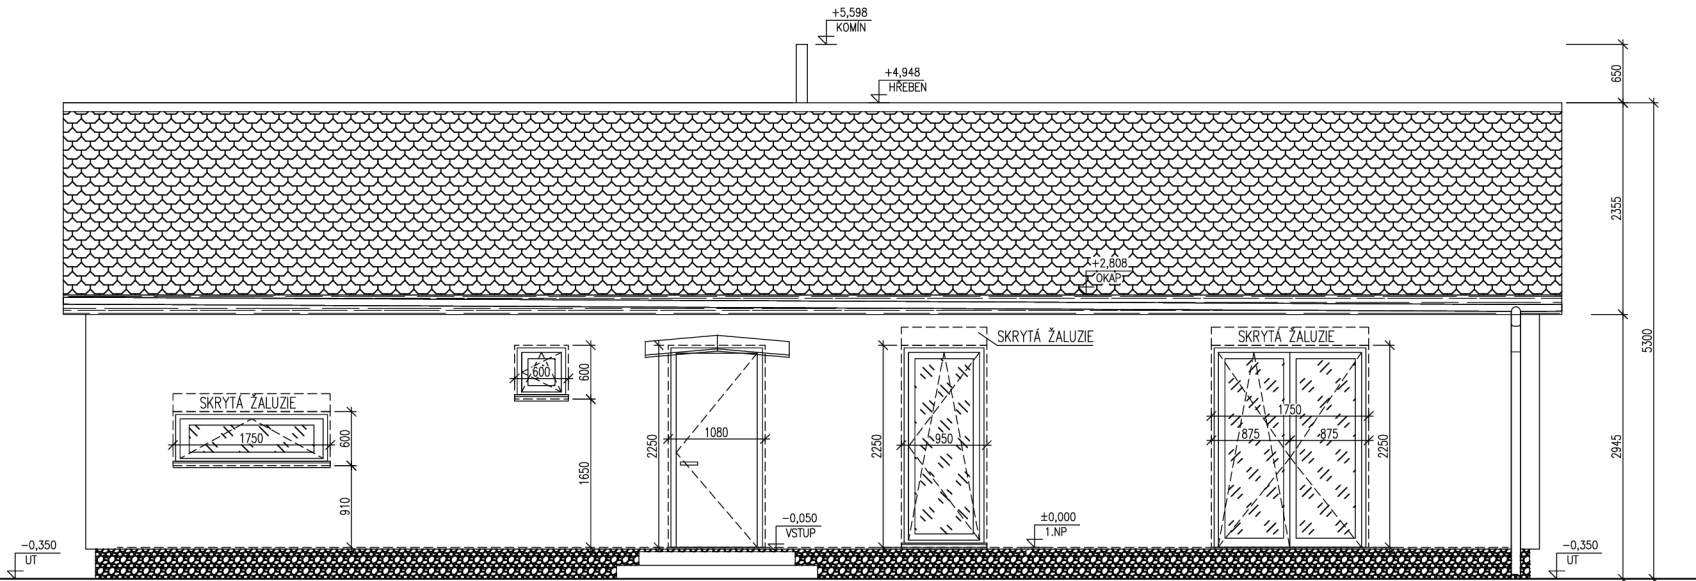

LEGENDA MATERIÁLŮ

-  STŘEŠNÍ KRYTINA
-  OMÍTKA BÍLÁ
-  OMÍTKA KRÉMOVÁ
-  SOKLOVÁ OMÍTKA
-  ČÍRÉ PROSKLENÍ
-  DŘEVO

Tato dokumentace je duševním vlastnictvím pana – Oliver LADRA

STUPEŇ: DOKUMENTACE SKUTEČNÉHO PROVEDENÍ STAVBY

Č. ZAKÁZKY: 2023-001	PARÉ:
DATUM: 01/2023	
MĚŘÍTKO: 1:50	
FORMÁT: 2xA4	
GENERÁLNÍ PROJEKTANT (GP)	



Oliver LADRA	Číslo zaměstnání univerzity v Praze, Korymbálská 129 185 00 Praha – Suchbát, TEL: +420 224 381 111
ZODPOVĚDNÁ OSOBA GP Oliver LADRA	Číslo zaměstnání univerzity v Praze, Korymbálská 129 185 00 Praha – Suchbát, TEL: +420 224 381 111
VEDOUČÍ PROJEKTANT ČÁSTI Oliver LADRA	Číslo zaměstnání univerzity v Praze, Korymbálská 129 185 00 Praha – Suchbát, TEL: +420 224 381 111
VYPRACOVAL Oliver LADRA	Číslo zaměstnání univerzity v Praze, Korymbálská 129 185 00 Praha – Suchbát, TEL: +420 224 381 111


INVESTOR: Bc. Patrik Ort a Bc. Gabriela Ort
Čermec š.p. 47, 273 23 Čermec

STAVBA: RD Račice
vč. připojení, oplocení a zpevněných ploch
parc.č. 619/34, k.ú. Račice u Štětí

ČÁST DOKUMENTACE:	Č. ČÁSTI:
STAVEBNÍ ČÁST	D.1.1
NÁZEV VÝKRESU:	Č. VÝKRESU:
POHLED JIŽNÍ	7.



POHLED ZÁPADNÍ

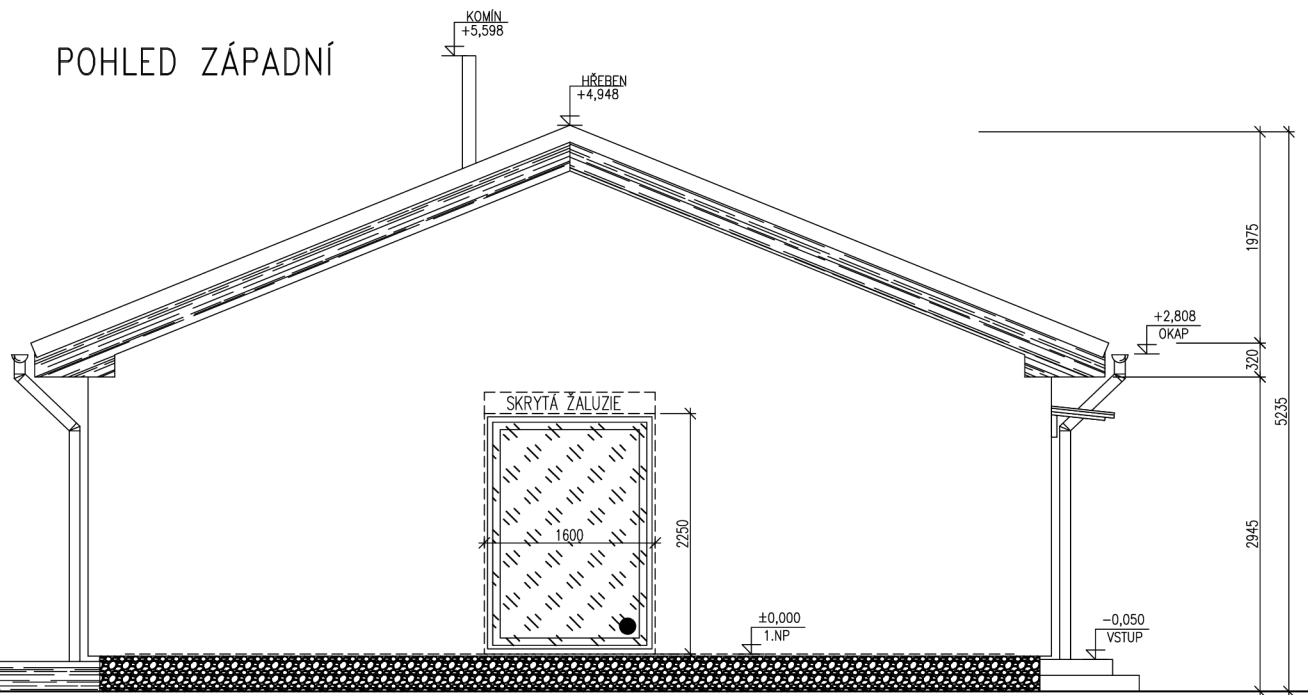


LEGENDA MATERIÁLŮ

-  STŘEŠNÍ KRYTINA
-  OMÍTKA BILÁ
-  OMÍTKA KRÉMOVÁ
-  SOKLOVÁ OMÍTKA
-  ČIRÉ PROSKLENÍ
-  DŘEVO


Tato dokumentace je duševním vlastnictvím pana – Oliver LADRA


STUPĚŇ: DOKUMENTACE SKUTEČNÉHO PROVEDENÍ STAVBY	
Č. ZAKÁZKY: 2023-001	PARÉ:
DATUM: 01/2023	
MĚŘITKO: 1:50	
FORMÁT: 2xA4	
GENERÁLNÍ PROJEKTANT (GP)	
Oliver LADRA	Česká zemědělská univerzita v Praze Tel. oddělení: +420 224 381 111
ZODPOVĚDNÁ OSOBA GP	Česká zemědělská univerzita v Praze, Kamýčkův 129 165 00 Praha – Suchbát, TEL: +420 224 381 111
VEDOUcí PROJEKTANT ČÁSTI	Česká zemědělská univerzita v Praze, Kamýčkův 129 165 00 Praha – Suchbát, TEL: +420 224 381 111
VYPRACOVAL	Česká zemědělská univerzita v Praze, Kamýčkův 129 165 00 Praha – Suchbát, TEL: +420 224 381 111
INVESTOR:	Bc. Patrik Ort a Bc. Gabriela Ort Černuc č.p. 47, 273 23 Černuc
STAVBA:	RD Račice vč. připojení, oplocení a zpevněných ploch parc.č. 619/34, k.ú. Račice u Stětí
ČÁST DOKUMENTACE:	Č. ČÁSTI:
STAVEBNÍ ČÁST	D.1.1
NÁZEV VÝKRESU:	Č. VÝKRESU:
POHLED ZÁPADNÍ	8.

POHLED NA TYPICKÉ POLE ULIČNÍHO OPLOCENÍ

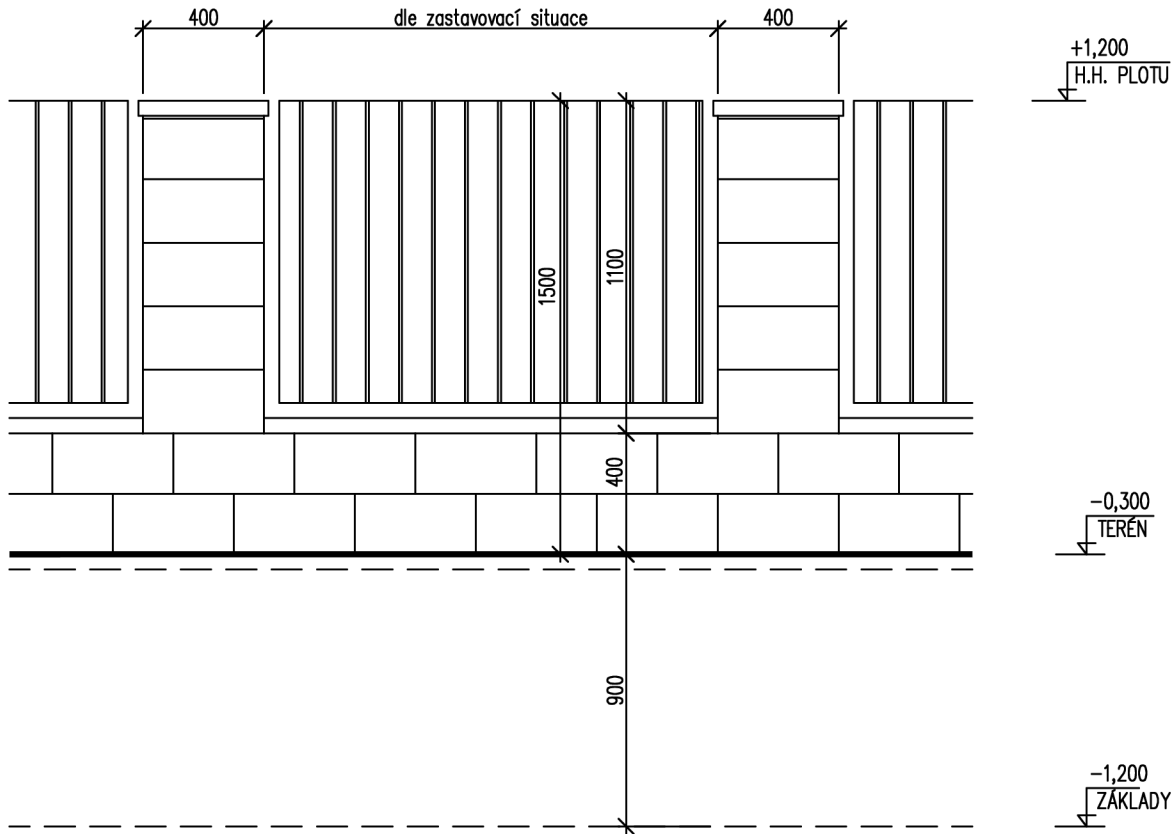

Tato dokumentace je duševním vlastnictvím pana – Oliver LADRA

STUPEŇ: DOKUMENTACE SKUTEČNÉHO PROVEDENÍ STAVBY	
Č. ZAKÁZKY: 2023-001	PARÉ:
DATUM: 01/2023	
MĚŘÍTKO: 1:25	
FORMÁT: 1xA4	
GENERÁLNÍ PROJEKTANT (GP)	
	<small>Česká zemědělská univerzita v Praze Tel. Centrála: +420 224 381 111</small>
Oliver LADRA	<small>Česká zemědělská univerzita v Praze, Kamýcká 129 165 00 Praha – Suchbát, TEL: +420 224 381 111</small>
ZODPOVĚDNÁ OSOBA GP Oliver LADRA	<small>Česká zemědělská univerzita v Praze, Kamýcká 129 165 00 Praha – Suchbát, TEL: +420 224 381 111</small>
VEDOUCÍ PROJEKTANT ČÁSTI Oliver LADRA	<small>Česká zemědělská univerzita v Praze, Kamýcká 129 165 00 Praha – Suchbát, TEL: +420 224 381 111</small>
VYPRACOVAL Oliver LADRA	<small>Česká zemědělská univerzita v Praze, Kamýcká 129 165 00 Praha – Suchbát, TEL: +420 224 381 111</small>
INVESTOR:	Bc. Patrik Ort a Bc. Gabriela Ort Černuc č.p. 47, 273 23 Černuc
STAVBA:	RD Račice vč. připojení, oplocení a zpevněných ploch parc.č. 619/34, k.ú. Račice u Stětí
ČÁST DOKUMENTACE: STAVEBNÍ ČÁST	Č. ČÁSTI: D.1.1
NÁZEV VÝKRESU: OPLOCENÍ	Č. VÝKRESU: 9

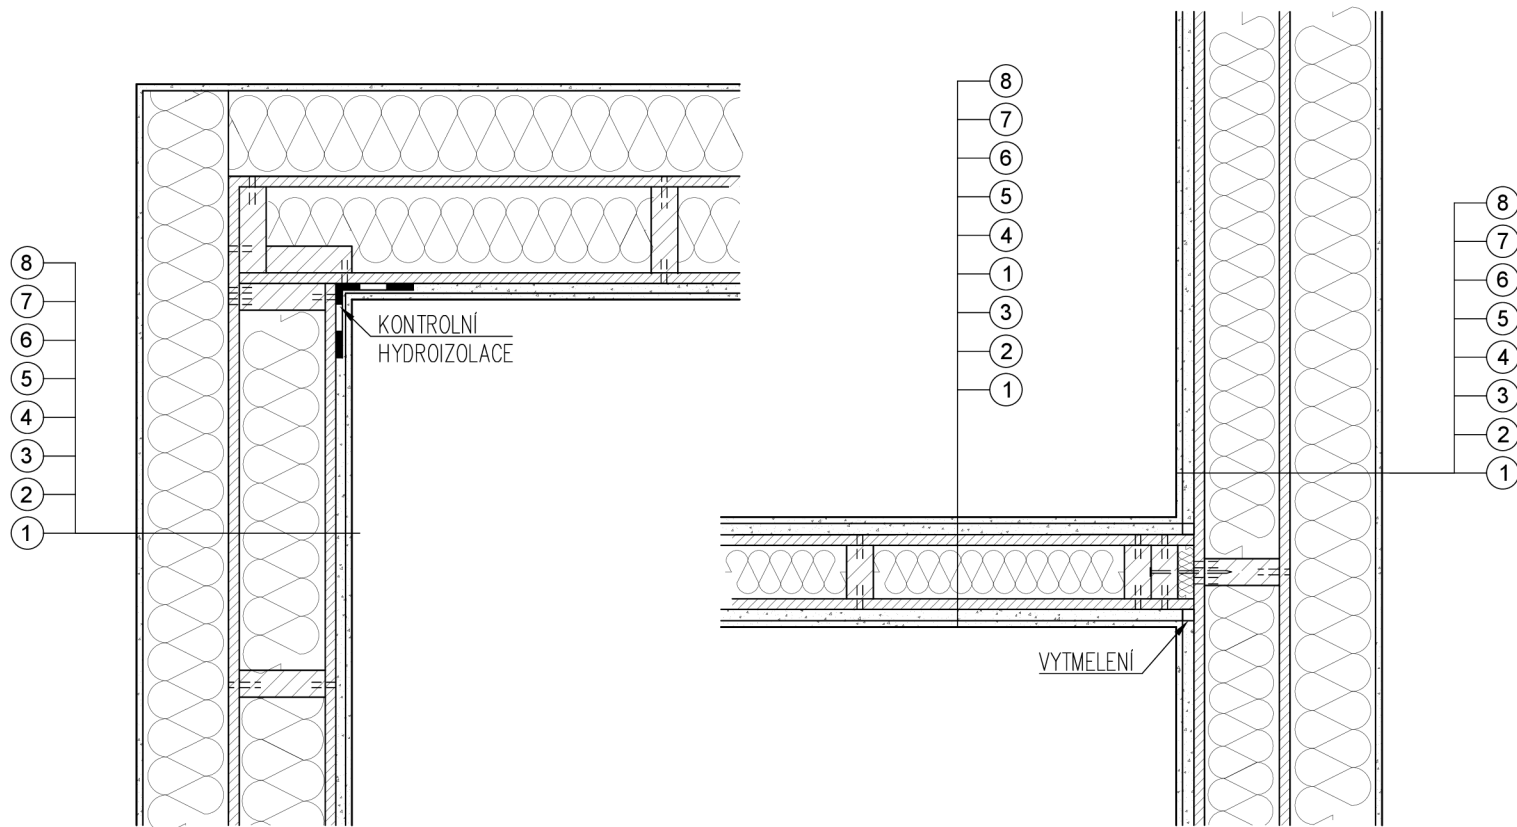

DETAIL Č.1

SKLADBA OBVODOVÉ STĚNY:

- | | |
|--|-------------|
| 1. omítka fasádní tenkovrstvá | tl. 1 mm |
| 2. tepelně izolační vrstva - polystyren PSB-S | tl. 160 mm |
| 3. vnější opláštění OSB deska | tl. 12 mm |
| 4. nosný dřevěný rošt z trámků 50/140mm | |
| 5. tepelná izolační vrstva - izolace foukaná z celulózy Climatizer Plu | tl. 150 mm |
| 6. vnitřní opláštění OSB EGGER 4 TOP | tl. 12,5 mm |
| 7. Knauf SDK WHITE 12,5 mm | tl. 12,5 mm |
| 8. malba, odstín bílý | |

350 mm


DETAIL Č.2


SKLADBA VNITŘNÍCH STĚN

- | | |
|---|------------|
| 1. malba, odstín bílý | |
| 2. deska SDK WHITE | tl. 12,5mm |
| 3. OSB deska | tl. 12 mm |
| 4. dřevěná konstrukce, rošt ze sloupků 50/100mm | |
| 5. izolace foukaná z celulózy Climatizer Plus | tl. 100 mm |
| 6. OSB deska | tl. 12 mm |
| 7. deska SDK WHITE 12,5mm | tl. 12,5mm |
| 8. malba, odstín bílý | |

150 mm

Tato dokumentace je duševním vlastnictvím pana – Oliver LADRA


STUPĚŇ: DOKUMENTACE SKUTEČNÉHO PROVEDENÍ STAVBY	
Č. ZAKÁZKY: 2023-001	PARÉ:
DATUM: 01/2023	
MĚŘTKO: 1:10	
FORMÁT: 2xA4	
GENERALNÍ PROJEKTANT (GP)	
Oliver LADRA	Česká zemědělská univerzita v Praze, Kamýčská 129 185 00 Praha – Suchbátá, TEL: +420 224 361 111
ZODPOVĚDNÁ OSOBA GP	Oliver LADRA
VEDOUČÍ PROJEKTANT ČÁSTI	Oliver LADRA
VYPRACOVAL	Oliver LADRA
INVESTOR:	Bc. Patrik Ort a Bc. Gabriela Ort Černuc č.p. 47, 273 23 Černuc
STAVBA:	RD Račice vč. připojení, oplocení a zpevněných ploch parc.č. 619/34, k.ú. Račice u Štětí
ČÁST DOKUMENTACE:	Č. ČÁSTI:
STAVEBNÍ ČÁST	D.1.1
NÁZEV VÝKRESU:	Č. VÝKRESU:
DETAIL Č.1/2	10.

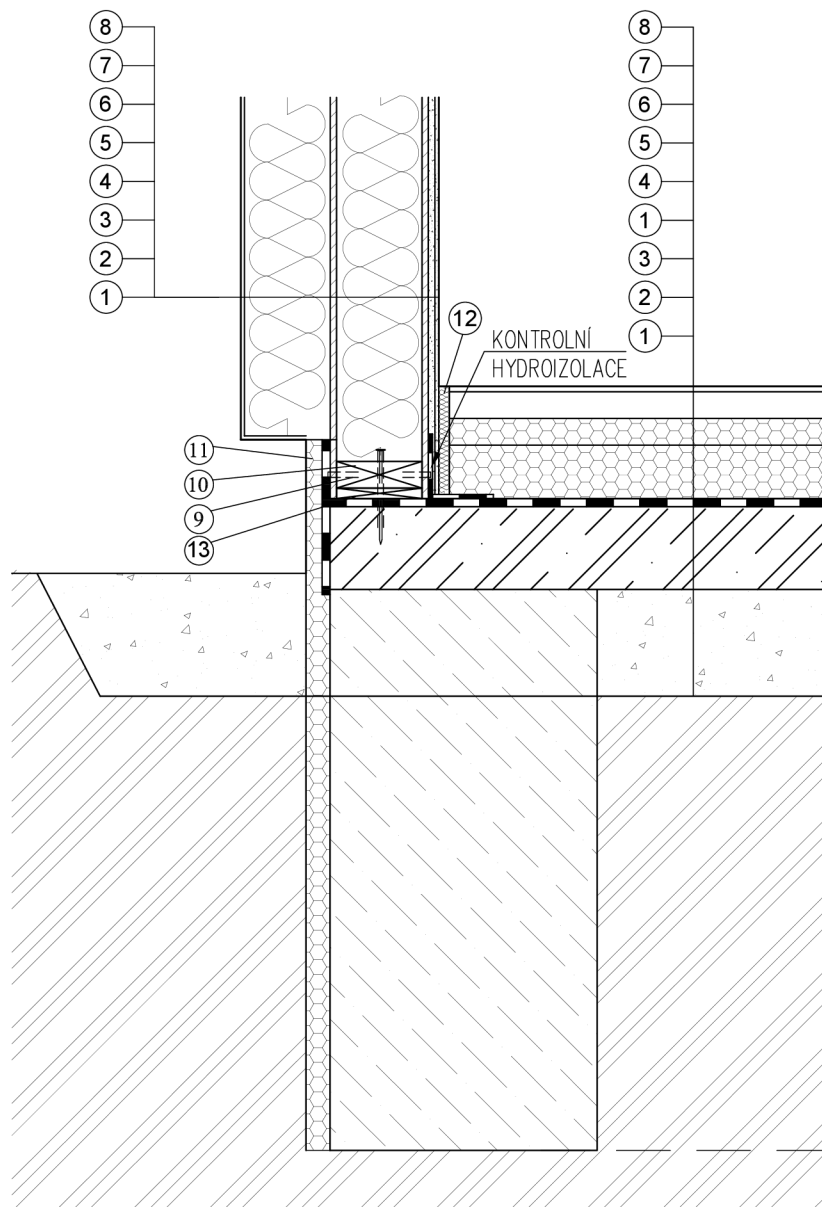

DETAIL Č.3 SKLADBA ZÁKLADŮ

1. Podlahový prvek
2. Konstrukce podlahy
3. Izolační deska do plovoucích podlah - PSB tl.50 mm
4. Vyrovnávací vrstva tl.120 mm
5. Zdvojená hydroizolační folie tl. 0.4 mm
6. ŽB základová deska tl.150 mm
7. Šterkový podsyp tl. 200 mm
8. Původní zemina
9. Pozinkovaná sponka pro upevnění desky
10. Dřevěná konstrukce rámu
11. Sokl - Polystyren PSB-S tl. 45 mm
12. Dilatační spára (pásek)
13. Základová lišta

Tato dokumentace je duševním vlastnictvím pana – Oliver LADRA

STUPĚŇ: DOKUMENTACE SKUTEČNÉHO PROVEDENÍ STAVBY	
Č. ZAKÁZKY: 2023-001	PARÉ:
DATUM: 01/2023	
MĚŘITKO: 1:10	
FORMÁT: 2xA4	
GENERALNÍ PROJEKTANT (GP)	
Oliver LADRA	Česká zemědělská univerzita v Praze Tel. středisko +420 224 381 111
ZODPOVĚDNÁ OSOBA GP Oliver LADRA	Česká zemědělská univerzita v Praze, Kamýčská 129 185 00 Praha – Suchbátá, TEL: +420 224 381 111
VEDOUcí PROJEKTANT ČÁSTI Oliver LADRA	Česká zemědělská univerzita v Praze, Kamýčská 129 185 00 Praha – Suchbátá, TEL: +420 224 381 111
VYPRACOVAL Oliver LADRA	Česká zemědělská univerzita v Praze, Kamýčská 129 185 00 Praha – Suchbátá, TEL: +420 224 381 111
INVESTOR:	Bc. Patrik Ort a Bc. Gabriela Ort Černuc č.p. 47, 273 23 Černuc
STAVBA:	RD Račice vč. připojení, oplocení a zpevněných ploch parc.č. 619/34, k.ú. Račice u Štětí
ČÁST DOKUMENTACE:	Č. ČÁSTI:
STAVEBNÍ ČÁST	D.1.1
NÁZEV VÝKRESU:	Č. VÝKRESU:
DETAILY Č. 3	11.